


TA0

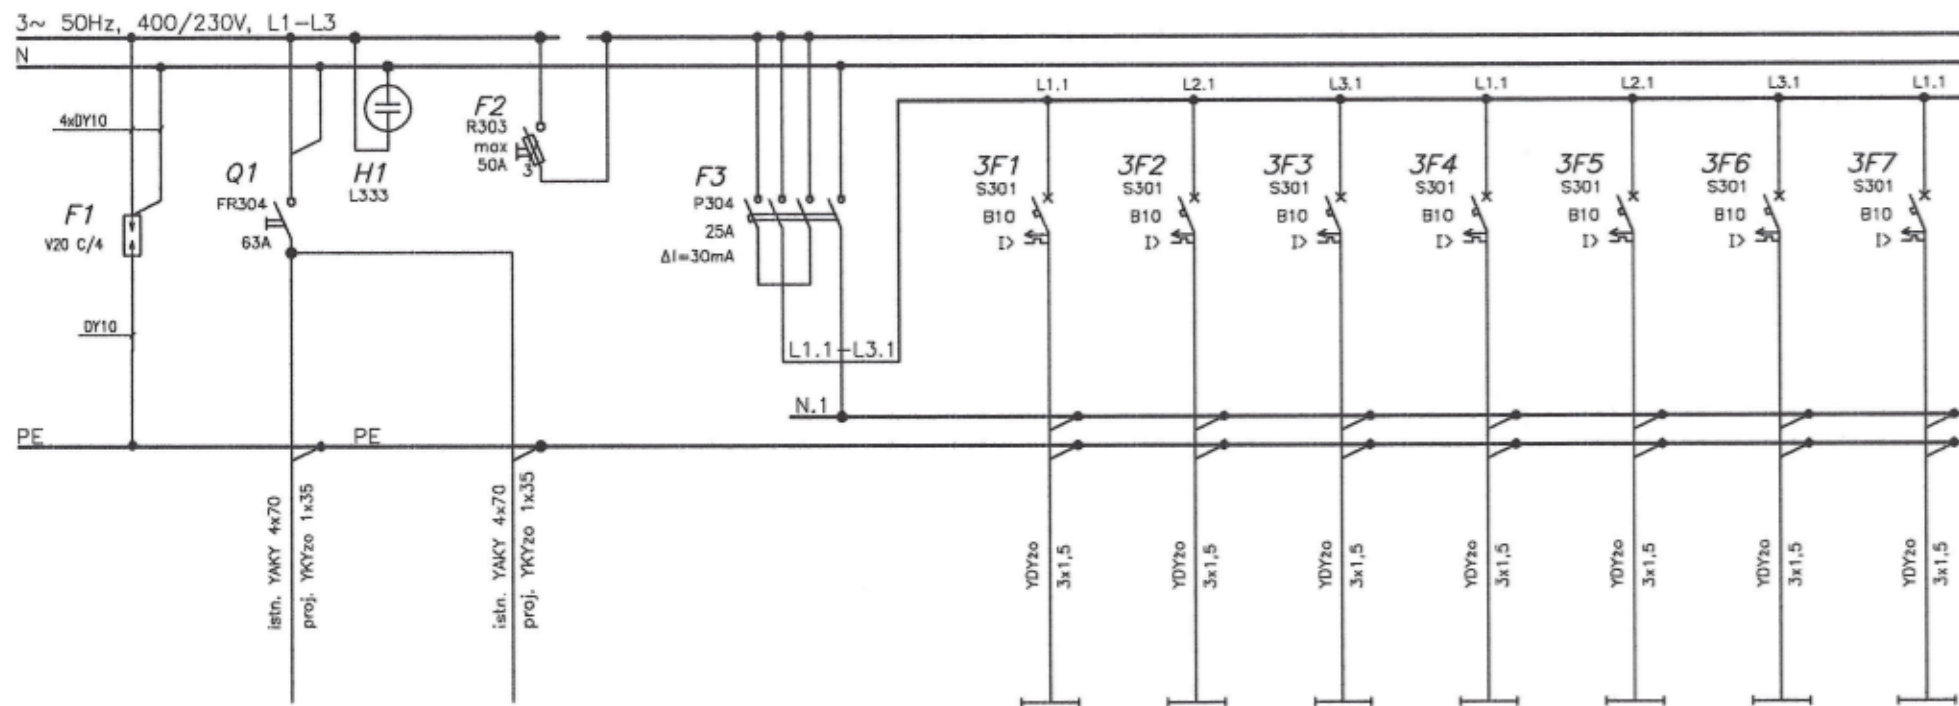


Ochrona przeciwporażeniowa przez samoczynne wyłączenie zasilania
Układ sieci TN-S

Uwagi:

- 1/ Aparatura rozdzielcza prod. Legrand lub równoważna.
- 2/ Aparaty pokazane na niniejszym schemacie montować w obudowie naściennych typu XL160 4x24, z drzwiczkami transparentnymi prod. Legrand lub równoważnej.
- 3/ W401 - oznaczenie linii kablowej wg. "Przedmiaru kabli".
- 4/ * - moc szczytowa.
- 5/ Linijką cieniową pokazano elementy istniejące.
- 6/ Linijką pogrubioną pokazano elementy projektowane.

Nr obwodu	1.1	1.2	-	2	3	4	5	6	7	8
Nazwa obwodu	Zasilanie z RG	Zasilanie TA1:TA4	Zabezpieczenie różnicowo-prądowe	ośw. pom. 1.7, 1.8	ośw. pom. 1.5, 1.6	ośw. bufetowa	ośw. holowego bufet	ośw. zmywalnia przygotowalnia	ośw. korytarz, wc magazynu, pak. personelu	ośw. wc
Moc zainst. [kW]	7,9*	-	3,6	0,4	0,6	0,7	0,3	0,6	0,5	0,5

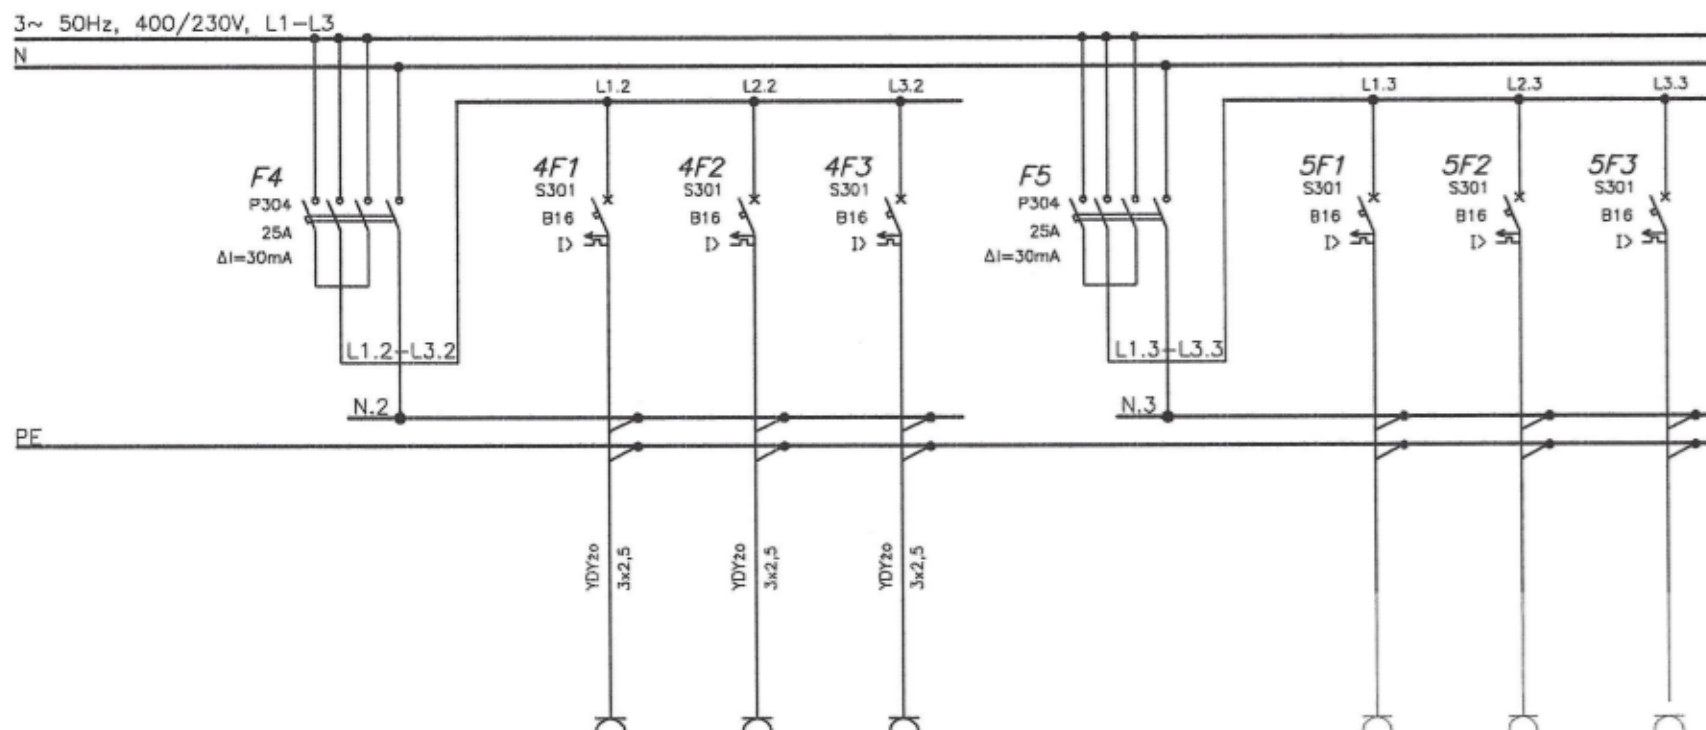

Nr obwodu	-	51	52	53	-	54	55	56
Nazwa obwodu	Zabezpieczenie różnicowo-prądowe	gn. wtyk. ogólne pom. .8	gn. wtyk. ogólne pom. 1.5	gn. wtyk. ogólne pom. 1.6	Zabezpieczenie różnicowo-prądowe	istn. obw. gn. wtyk. pom. 1.6	istn. obw. gn. wtyk. pom. 1.6	istn. obw. gn. wtyk. pom. 1.6
Moc zainst. [kW]	6,0	2,0	2,0	2,0	6,0	2,0	2,0	2,0

KIEROWNIK BUDOWY
Inż. Marcin Małucha
nr upr. 135/Sz/81/2012

**DOKUMENTACJA
POWYKONAWCZA**

zmiany napisano
kolorem czerwonym

Lech Gołębiewski
inżynier elektryk
upr. bud. 136/75/2g
§ 29, § 21.2 i § 1.2

PRAWA AUTORSKIE ZASTRZEŻONE
Przedmiotowy projekt / uwaga architektoniczna jest chroniony prawem autorskim zgodnie z art. 1 i następnymi Ustawy o Prawie Autorskim i Prawach Pokrewnych z dn. 4 lutego 1994 (Dz.U. nr 24 poz. 83 z 23 lutego 1994)

grupa architektoniczna
DOMINO
ul. Mickiewicza 118/5 71-140 Szczecin
tel./fax 091 487 40 70 tel. 091 487 74 19

projekt / obiekt:
**PRZEBUDOWA I ROZBUDOWA BUDYNKU
LUBUSKIEGO URZĘDU
WOJEWÓDZKIEGO ZWIĄZANA Z JEGO
MODERNIZACJĄ - projekt zamienny nr 2**

adres:
Lubuski Urząd Wojewódzki
ul. Jagiellończyka 8
66-400 Gorzów Wielkopolski
dz.nr 371/2, 372, 344, 380/1, 381, 382
oraz cz.dz.nr 370, 389 i 613
obwód 5 Śródmieście Gorzów Wielkopolski

inwestor / adres:
Lubuski Urząd Wojewódzki
ul. Jagiellończyka 8
66-400 Gorzów Wielkopolski


rysunek / temat / treść: instalacje elektryczne wewnętrzne - schematy
**SCHEMAT STRUKTURALNY TABLICZ
TA0**

projektant:
Inż. Ryszard Stachowicz
upr.nr 135/Sz/81 do projektowania
w specjalności instalacyjnej - inżynierii w zakresie instalacji elektrycznych

opracowanie:
mgr inż. Dariusz Wiśniewski
upr.nr ZAP/0119/PW/OE/04 do projektowania
w specjalności instalacyjnej w zakresie sieci, instalacji i urządzeń elektrycznych i elektroenergetycznych

data: 15.12.2012 r.
projekt wykonawczy
skala: 1:1
miejscę i data:
Szczecin 15.12.2012 r.
DSC. nr:
E/10
ark. 1/2

TAO

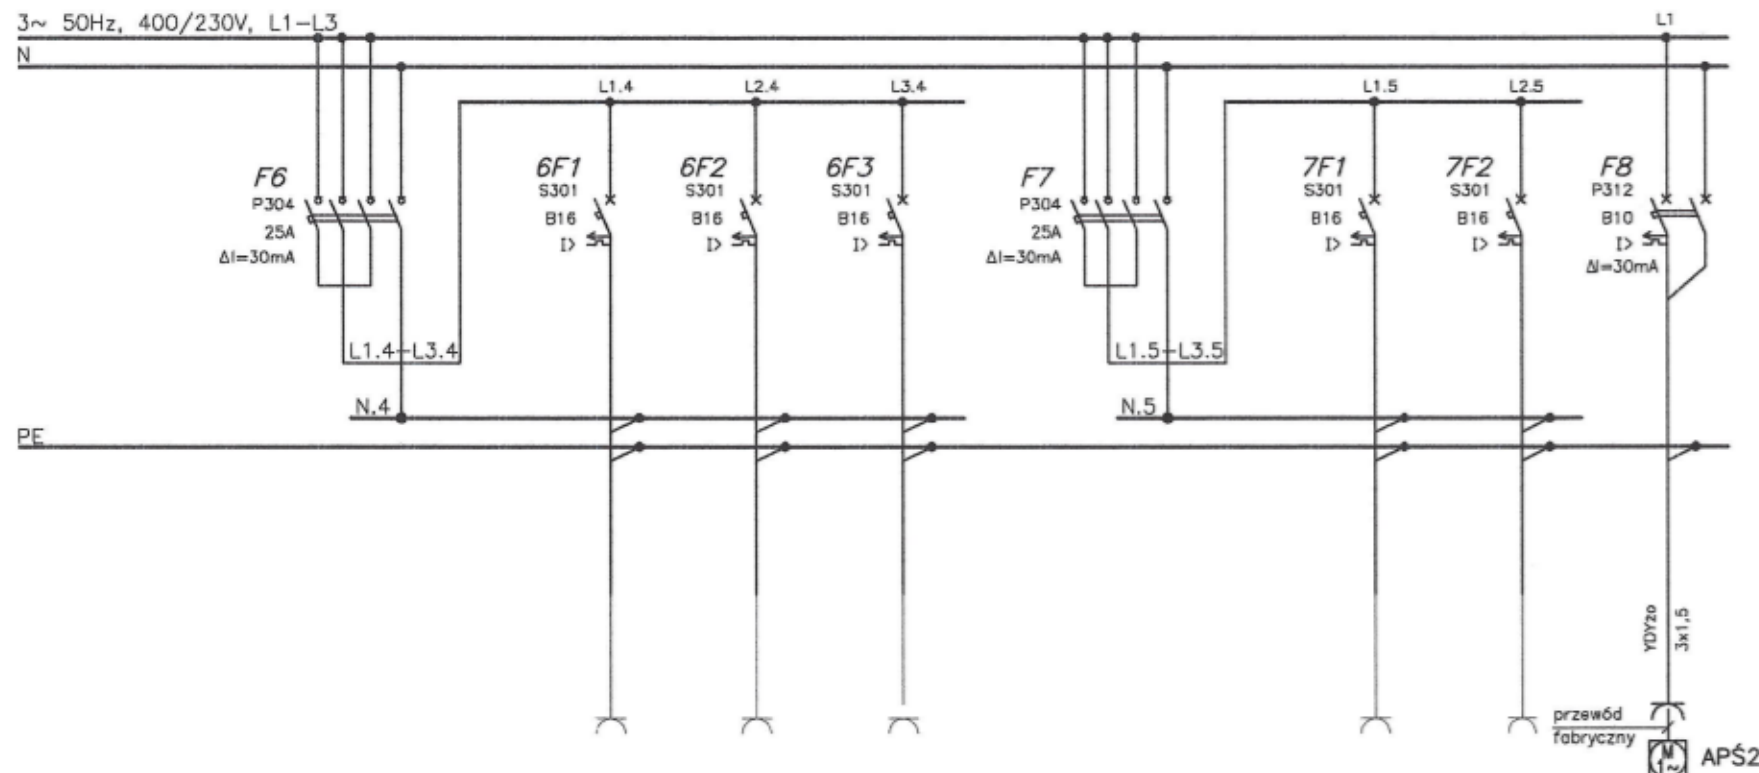

Nr obwodu	—	57	58	59	—	60	61	62
Nazwa obwodu	Zabezpieczenie różnicowo-prądowe	istn. obw. gn. wtyk.	istn. obw. gn. wtyk. WC	istn. obw. gn. wtyk.	Zabezpieczenie różnicowo-prądowe	istn. obw. gn. wtyk. pom. 1.6	istn. obw. gn. wtyk. rez.	Agregat podnoszenia ścieków typu Sanilift prod. Borysowski
Moc zainst. [kW]	6,0	2,0	2,0	2,0	4,0	2,0	2,0	0,6
		oświetlenie WC						pom. 1.6 gn. wtyk.

Ochrona przeciwporażeniowa przez samoczynne wyłączenie zasilania
Układ sieci TN-S

KIEROWNIK BUDOWY
inż. Marcin Małucha
nr upr. L-B/0081/OWOK/06

**DOKUMENTACJA
POWYKONAWCZA**
zmiany miejscowo
kolorem czerwonym

Lech Gołębiowski
inżynier elektryk
upr. bud. 13576/2
§ 29, § 21.2 / 9.1.2

PRAWA AUTORSKIE ZASTRZEŻONE
Przedmiotowy projekt / utwór architektoniczny jest chroniony prawem autorskim zgodnie z art. 1 i następnymi Ustawy o Prawie Autorskim i Prawach Pokrewnych z dn. 4 lutego 1994 (Dz. Urz. nr 24 poz. 83 z 23 lutego 1994)

jednostka projektowania:

grupa architektoniczna
DOMINO

ul. Mickiewicza 118/5 71-140 Szczecin
tel./fax 091 487 40 70 tel. 091 487 74 19

projekt / obiekt:

**PRZEBUDOWA I ROZBUDOWA BUDYNKU
LUBUSKIEGO URZĘDU
WOJEWÓDZKIEGO ZWIĄZANA Z JEGO
MODERNIZACJĄ - projekt zamienny nr 2**

adres:

Lubuski Urząd Wojewódzki
ul. Jagiellończyka 8
66-400 Gorzów Wielkopolski
dz.nr 371/2, 372, 344, 380/1, 381, 382
oraz cz.dz.nr 370, 389 i 613
obręb 5 Śródmieście Gorzów Wielkopolski

inwestor /adres:

Lubuski Urząd Wojewódzki
ul. Jagiellończyka 8
66-400 Gorzów Wielkopolski

rysunek / temat / treść: instalacje elektryczne wewnętrzne - schematy

**SCHEMAT STRUKTURALNY TABLICY
TAO**

projektant:

inż. Ryszard Stachowicz
upr.nr 135/Sz/81 do projektowania
w specjalności instalacyjno-inżynierskiej w zakresie instalacji elektrycznych

podpis:

R. Stachowicz

opracowanie:

mgr inż. Dariusz Wiśniewski
upr.nr ZAP/0119/PWCE/04 do projektowania
w specjalności instalacyjnej w zakresie siód, instalacji i urządzeń elektrycznych i elektroenergetycznych

podpis:

D. Wiśniewski

tytuł:

Projekt Wykonawczy

branża: ELEKTRYCZNA

skala:

mięjsce i data: Szczecin 15.12.2012 r.

gdz. nr:

E/10

ark. 1/2