


istn. RK-00

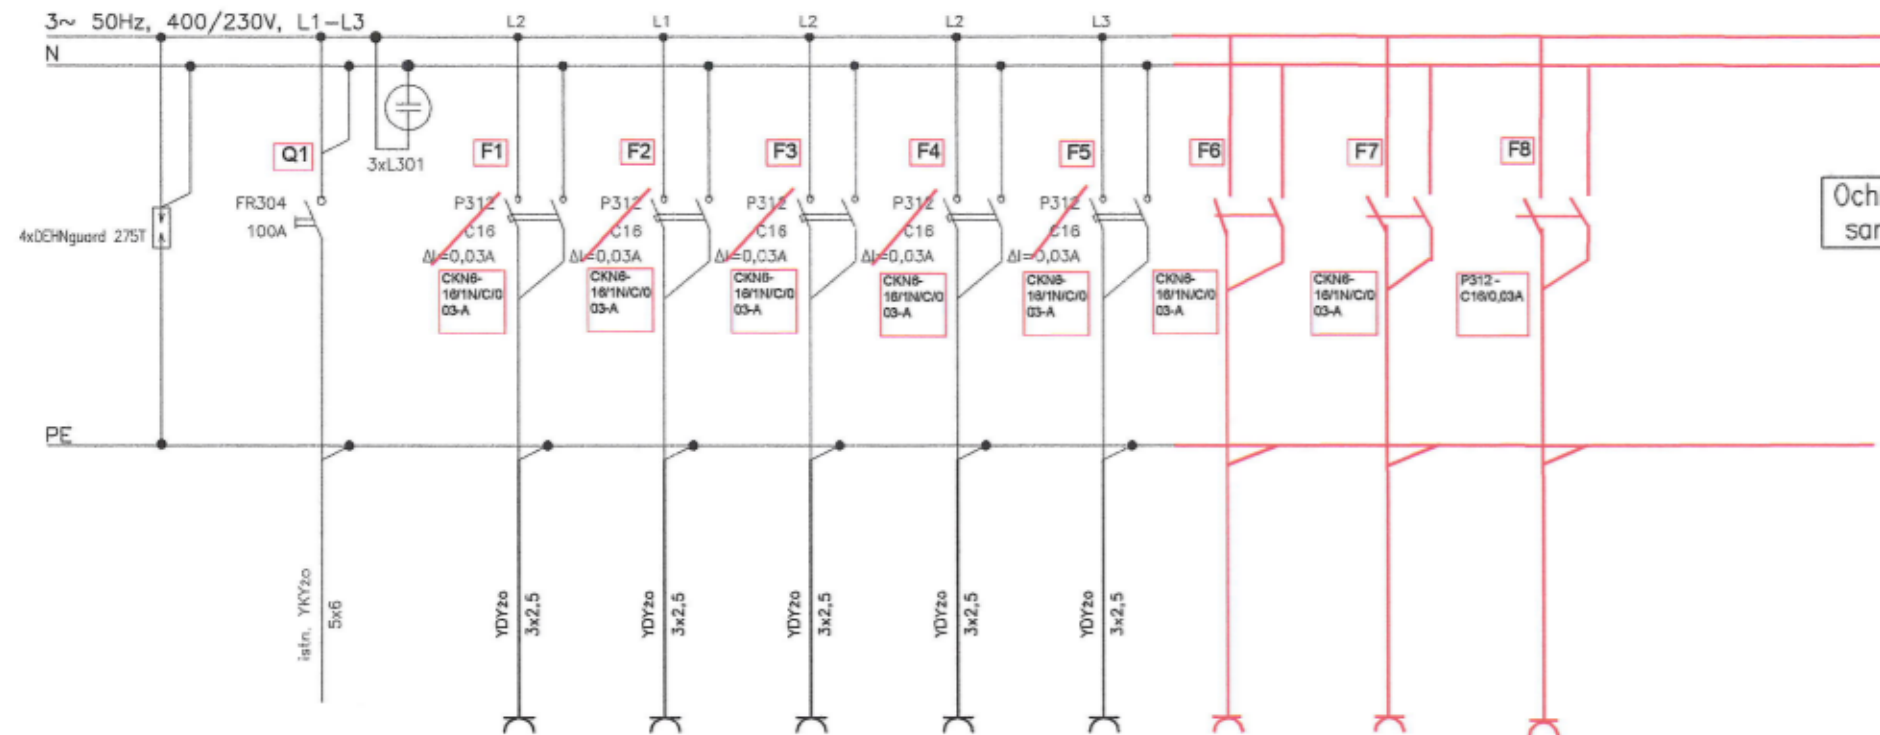

Ochrona przeciwporażeniowa przez samoczynne wyłączenie zasilania
Układ sieci TN-S

Nr obwodu	-	1	2	3	4	5	6	7	01
Nazwa obwodu	Zasilanie z istn. RGK-1	Gn. wtykowe kod. zasil. komp. pom. 1.5	Gn. wtykowe kod. zasil. komp. pom. 1.2; 1.1; 1.6	Gn. wtykowe kod. zasil. komp. pom. 1.2	Gn. wtykowe kod. zasil. komp. sala narad	Gn. wtykowe kod. zasil. komp. bufet pokój personelu	Gn. wtykowe kod. zasil. komp. SALA NARAD	Gn. wtykowe kod. zasil. komp. SALA NARAD	Gn. wtykowe kod. zasil. komp. POM. GOSP 3-SERWER
Moc załst. [kW]	2,0	0,9	0,3	0,9	0,6	0,6			

KIEROWNIK BUDOWY

inż. Marcin Matycha
nr upr. LB9/0081/OWOK/06

DOKUMENTACJA
POWYKONAWCZA

Zmiany wykonano
kolorem czerwonym

Lech Gołębiowski
inżynier elektryk
upr. bud. 136/75/Zg
§ 29, § 21.2 i § 1.2

PRAWA AUTORSKIE ZASTRZEŻENIE
Przedmiotowy projekt / utwór architektoniczny jest chroniony prawem autorskim zgodnie z art. 1 i następnymi Ustawy o Prawie Autorskim i Prawach Pokrewnych z dn. 4 lutego 1994 (Dz. Urz. nr 24, poz. 83 z 23 lutego 1994)

jednostka projektująca:

grupa architektoniczna
DOMINO

ul. Mickiewicza 118/5 71-140 Szczecin
tel./fax 091 487 40 70 tel. 091 487 74 19

projekt / obiekt:

PRZEBUDOWA I ROZBUDOWA BUDYNKU
LUBUSKIEGO URZĘDU
WOJEWÓDZKIEGO ZWIĄZANA Z JEGO
MODERNIZACJĄ - projekt zamienny nr 2

adres:

Lubuski Urząd Wojewódzki
ul. Jagiellończyka 8
66-400 Gorzów Wielkopolski
dz.nr 371/2, 372, 344, 380/1, 381, 382
oraz cz.dz.nr 370, 389 i 613
obwód 5 Śródmieście Gorzów Wielkopolski

inwestor / adres:

Lubuski Urząd Wojewódzki
ul. Jagiellończyka 8
66-400 Gorzów Wielkopolski

rysunek / format / treść: Instalacje elektryczne wewnętrzne - schematy

SCHEMAT STRUKTURALNY TABLICY
RK-00

projektant:

inż. Ryszard Stachowicz
upr.nr 135/Sz/81 do projektowania
w specjalności instalacyjno - inżynierskiej w
zakresie instalacji elektrycznych

podpis:

R. Stachowicz

opracowanie:

mgr inż. Dariusz Wiśniewski
upr.nr ZAP/0119/PW/OE/04 do projektowania
w specjalności instalacyjnej w zakresie sił, instalacji
i urządzeń elektrycznych i elektroenergetycznych

podpis:

D. Wiśniewski

tytuł:

Projekt Wykonawczy ELEKTRYCZNA

rys. nr:

E/19

skala:

-

miejsce i data:

Szczecin 15.12.2012 r.

ark. nr:

ark. -

Uwagi:

1/Linię cienką pokazano elementy istniejące.

2/Linię pogrubioną pokazano elementy projektowane.