



# TA(-1)

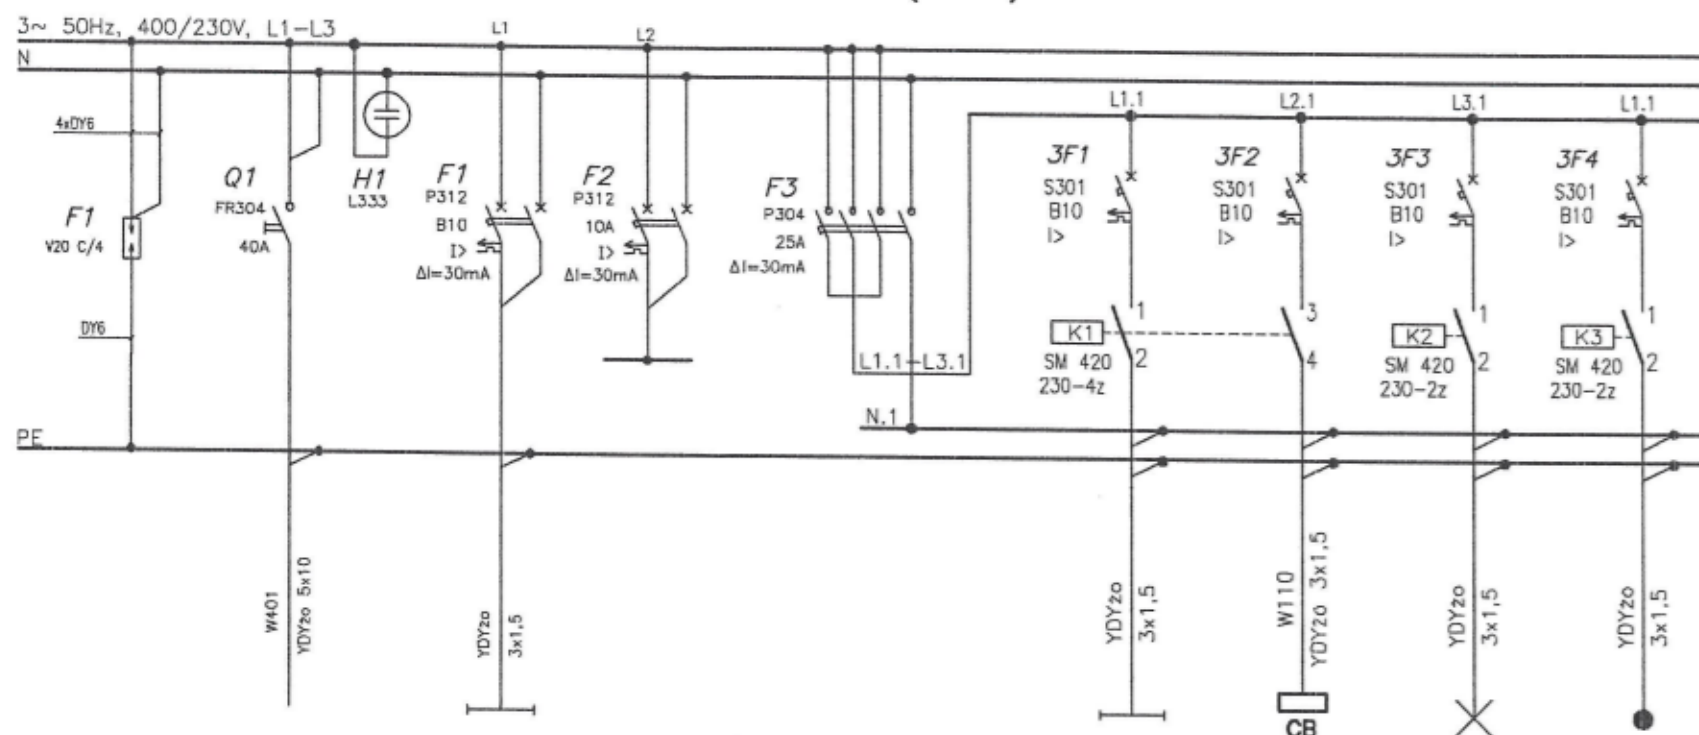

Nr obwodu	1	2	3	4	5	6
Nazwa obwodu	Zasilanie z RG	oświetlenie poligrafia pom. 0.17	zasilanie obwodów sterowniczych oświetlenia	Zabezpieczenie różnicowo-prądowe	oświetlenie zewnętrzne na budynku	oświetlenie zewnętrzne nad drzwiami ewakuacyjnymi - sygnał do CB
Moc zainst. [kW]	11,4*	0,5	0,1	1,3	0,2	0,1

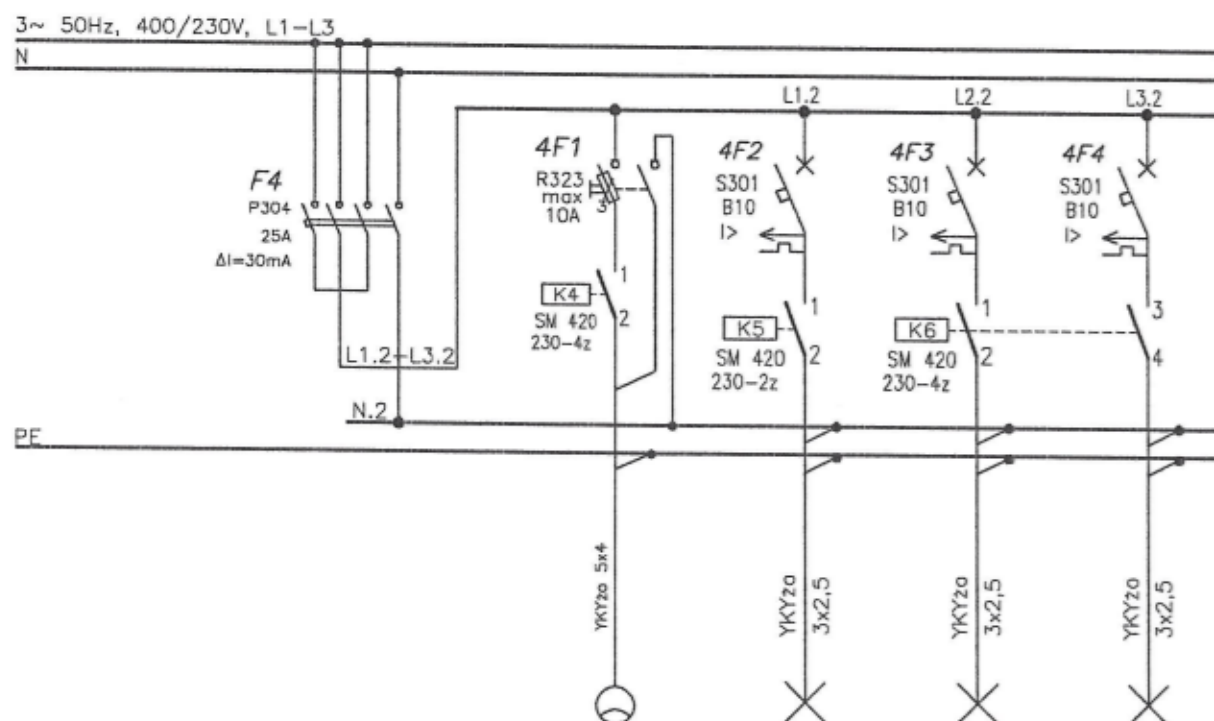

Nr obwodu	7	8	9	10
Nazwa obwodu	Zabezpieczenie różnicowo-prądowe	oświetlenie zewnętrzne - latarnie wysokie	oświetlenie zewnętrzne - słupki	oświetlenie zewnętrzne - podświetlenie zieleni
Moc zainst. [kW]	3,3	0,5	2,4	0,4

## Uwagi:

- 1/ Aparatura rozdzielcza prod. Legrand lub równoważna.
- 2/ Aparaty pokazane na niniejszym schemacie montować w obudowie naściennej typu XL160 6x24, z drzwiczkami transparentnymi prod. Legrand lub równoważnej.
- 3/ W401 - oznaczenie linii kablowej wg. "Przedmiaru kabli".
- 4/ \* - moc szczytowa.

KIEROWNIK BUDOWY  
Inż. Marcin Małucha  
nr upr. LBB/00017/OWOK/06

**DOKUMENTACJA  
POWYKONAWCZA**  
Zmiany miesięczno  
kolorem czerwonym

Ochrona przeciwporażeniowa przez  
samoczynne wyłączenie zasilania  
Układ sieci TN-S  
Inżynier elektryk  
Lech Gołębiewski  
upr. bud. 136/75/2g  
§ 29, § 21.2 i 9.1.2

PRAWA AUTORSKIE ZASTRZEŻONE  
Przedmiotowy projekt / utwór architektoniczny jest chroniony prawem  
autorskim zgodnie  
z art. 1 i następną Ustawy o Prawie Autorskim i Prawach Pokrewnych  
z dn. 4 lutego 1994 (Dz. Urz. nr 24 poz. 63 z 23 lutego 1994)

grupa architektoniczna  
**DOMINO**  
ul. Mickiewicza 118/5 71-140 Szczecin  
tel./fax 091 487 40 70 tel. 091 487 74 19

projekt / obiekt:  
**PRZEBUDOWA I ROZBUDOWA BUDYNKU  
LUBUSKIEGO URZĘDU  
WOJEWÓDZKIEGO ZWIĄZANA Z JEGO  
MODERNIZACJĄ - projekt zamienny nr 2**

adres:  
Lubuski Urząd Wojewódzki  
ul. Jagiellończyka 8  
66-400 Gorzów Wielkopolski  
dz.nr 371/2, 372, 344, 380/1, 381, 382  
oraz cz.dz.nr 370, 389 i 613  
obręb 5 Śródmieście Gorzów Wielkopolski  
inwestor / adres:  
Lubuski Urząd Wojewódzki  
ul. Jagiellończyka 8  
66-400 Gorzów Wielkopolski


rysunek / temat / treść: Instalacje elektryczne wewnętrzne - schematy  
**SCHEMAT STRUKTURALNY TABLIC  
TA(-1)**

projektant:  
inż. Ryszard Stachowicz  
upr.nr 135/Sz/81 do projektowania  
w specjalności instalacyjnej - inżynier w zakresie instalacji elektrycznych


opracowanie:  
mgr inż. Dariusz Wiśniewski  
upr.nr ZAP/0119/PWOE/04 do projektowania  
w specjalności instalacyjnej w zakresie sieci, instalacji  
i urządzeń elektrycznych i elektroenergetycznych

branża: ELEKTRYCZNA  
data: Szczecin 15.12.2012 r.  
ark. 1/2

# TA(-1)

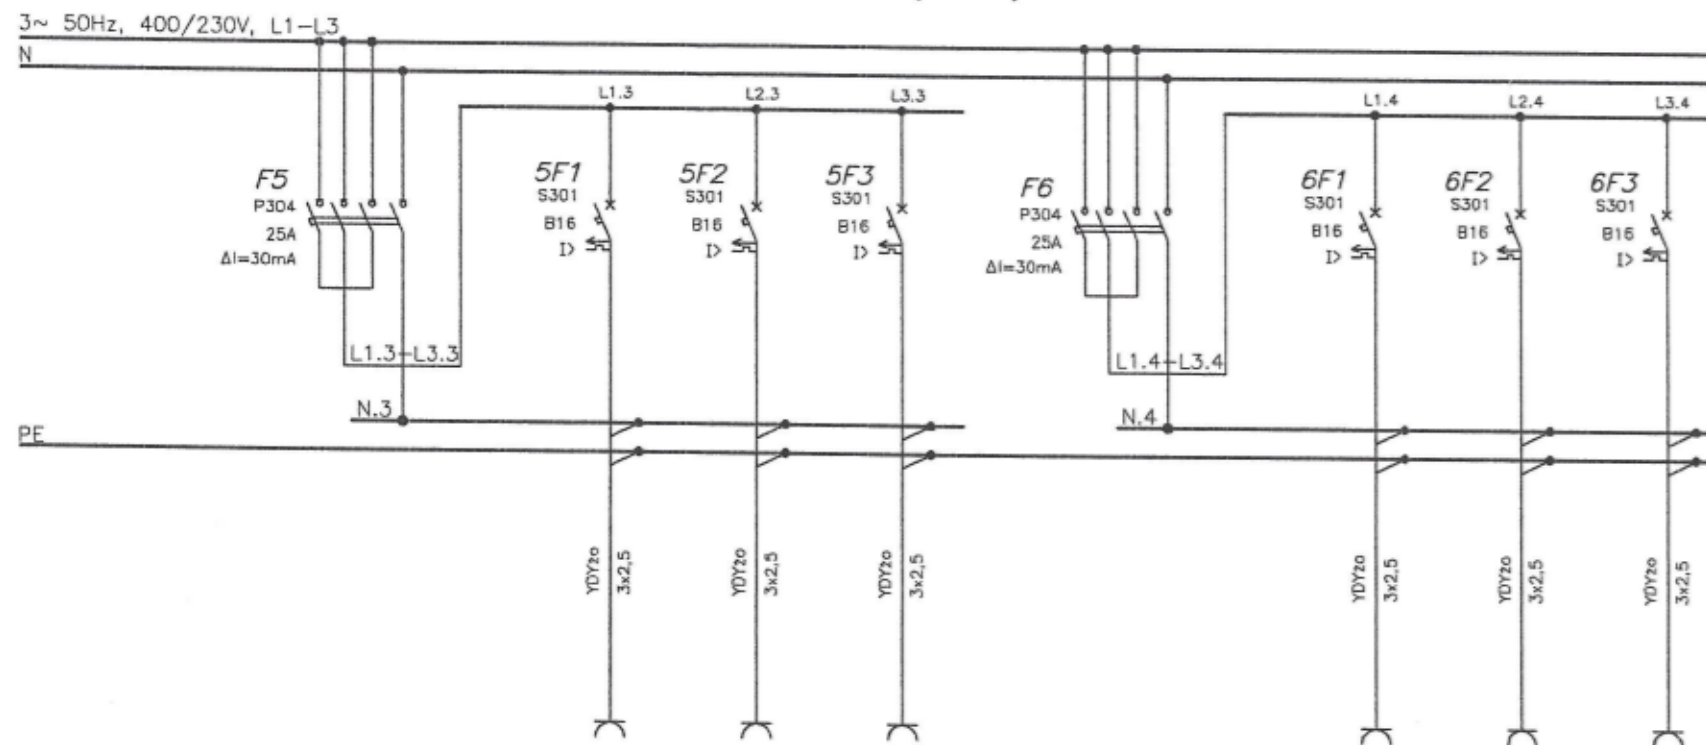

Nr obwodu	—	51	52	53	—	54	55	56
Nazwa obwodu	Zabezpieczenie różnicowo-prądowe	gn. wtyk. ogólny pom. 0.17	gn. wtyk. kopiarka Olivetti d copia 1600	gn. wtyk. kopiarka Lexmark 935	Zabezpieczenie różnicowo-prądowe	gn. wtyk. drukarka HP3500	gn. wtyk. kopiarka Ricoh Aficio MPC2050	gn. wtyk. niszcarka
Moc zainst. [kW]	4,8	2,0	1,6	1,2	2,7	0,5	1,7	0,5

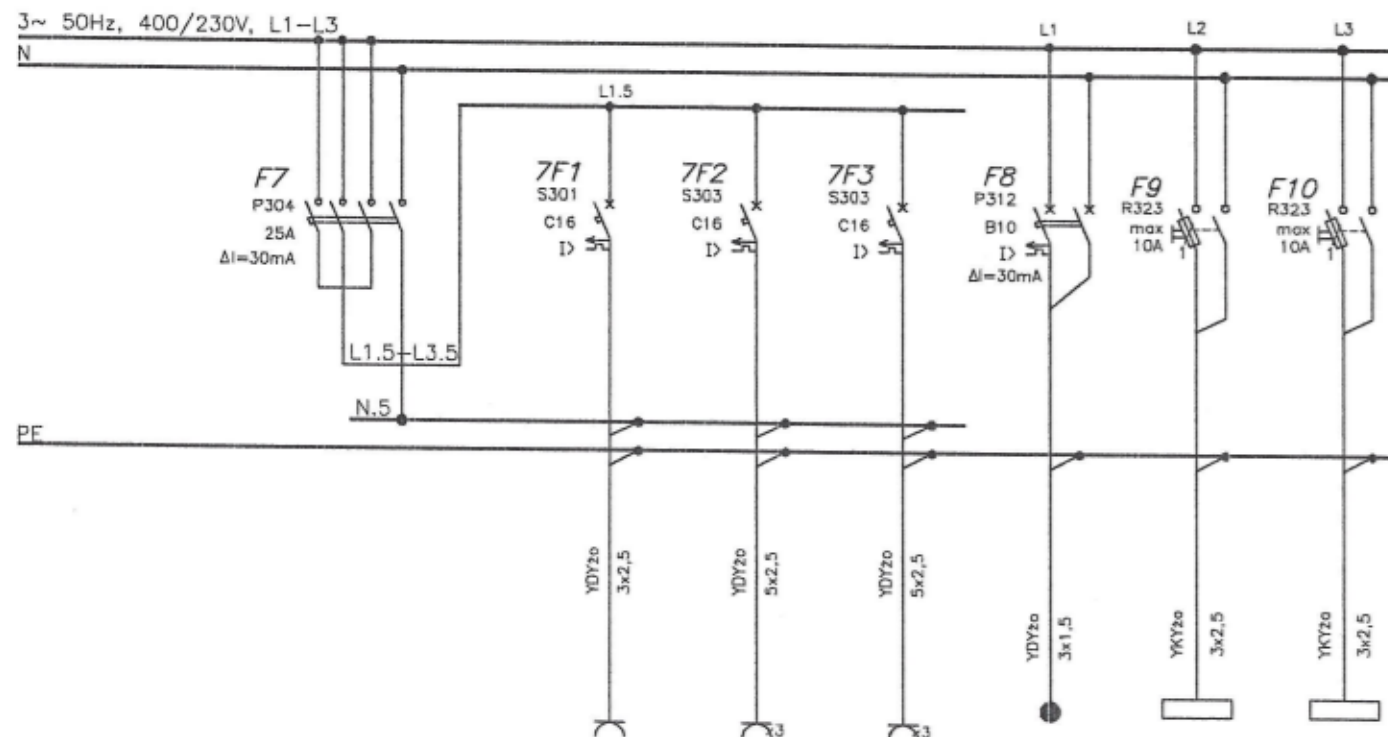

Nr obwodu	—	57	58	59	60	61	62
Nazwa obwodu	Zabezpieczenie różnicowo-prądowe	gn. wtyk. kopiarka RICOH 6001	gn. wtyk. 3-faz. 16A gilotyna	gn. wtyk. 3-faz. 16A zszywarka	karnery	szlaban 1	szlaban 2
Moc zainst. [kW]	2,8	1,6	0,6	0,6	0,2	0,5	0,5

KIEROWNIK BUDOWY  
inż. Marcin Małucha  
nr upr. LBB/00817/OWOK/06

**DOKUMENTACJA  
POWYKONAWCZA**  
zmiany mianem  
kolorom chronionym

Ochrona przeciwporażeniowa  
samoczynne wyłączenie zasilania  
Układ sieci TN-S § 29, § 21.2 i 9.1.2

PRAWA AUTORSKIE ZASTRZEŻONE  
Przedmiotowy projekt / utwór architektoniczny jest chroniony prawem autorskim zgodnie z art. 1 i następnymi Ustawy o Prawie Autorskim i Prawach Pokrewnych z dn. 4 lutego 1994 (Dz. Urz. nr 24 poz. 63 z 23 lutego 1994)

grupa architektoniczna  
**DOMINO**  
ul. Mickiewicza 118/5 71-140 Szczecin  
tel./fax 091 487 40 70 tel. 091 487 74 19

projekt / obiekt:  
**PRZEBUDOWA I ROZBUDOWA BUDYNKU  
LUBUSKIEGO URZĘDU  
WOJEWÓDZKIEGO ZWIĄZANA Z JEGO  
MODERNIZACJĄ - projekt zamienny nr 2**

adres:  
Lubuski Urząd Wojewódzki  
ul. Jagiellończyka 8  
66-400 Gorzów Wielkopolski  
dz.nr 371/2, 372, 344, 380/1, 381, 382  
oraz cz.dz.nr 370, 389 i 613  
obręb 5 Śródmieście Gorzów Wielkopolski  
inwestor / adres:  
Lubuski Urząd Wojewódzki  
ul. Jagiellończyka 8  
66-400 Gorzów Wielkopolski

tytuł / temat / treść: instalacje elektryczne wewnętrzne - schematy  
**SCHEMAT STRUKTURALNY TABLICZ  
TA(-1)**

projektant:  
inż. Ryszard Stachowicz  
upr.nr 135/Sz/81 do projektowania  
w specjalności instalacyjno - inżynierskiej w zakresie instalacji elektrycznych  
podpis: *R. Stachowicz*

sprawdzający:  
mgr inż. Dariusz Wiśniewski  
upr.nr ZAP/0118/PWCE/04 do projektowania  
w specjalności instalacyjnej w zakresie sieci, instalacji i urządzeń elektrycznych i elektroenergetycznych  
podpis: *D. Wiśniewski*

tytuł:  
projekt wykonawczy  
branża:  
ELEKTRYCZNA  
skala:  
miejsc i data:  
Szczecin 15.12.2012 r.  
nr:  
E/8  
ark. 2/2