


Tytuł rysunku: ROZDZIELNIA BUFETU		Stadium: PROJEKT POWYKONAWCZY	
Olekt: LUBUSKI URZĄD WOJEWÓDZKI		Brana: ELEKTRYCZNA	
Adres:		Nr projektu:	
Inwestor:		Data:	
Projektowa:		Imię i nazwisko	
Opracowa:		Podpis	
Zatwierdzi:		Data	
SŁAWOMIR SOKÓŁ		Nr rys./Nr ark.: RYS 1 z 3	
LECH GOŁĘBIEWSKI		Data: 05.11.2014	
		Skala:	

DOKUMENTACJA
POWYKONAWCZA

Lech Gołębiowski
Inżynier elektryk
upr. bud-136/75/ZG
§ 29, § 21.2 i 9.1.2

KIEROWNICZKA BUDOWY
Inż. Jolanta Majgala
nr upraw. 136/75/ZG

	1	2	3	4	5	6	7	8	9	10	11	12	13	14
A														
B														
C														
D														
E														
F														
G														
H														
I														
J														

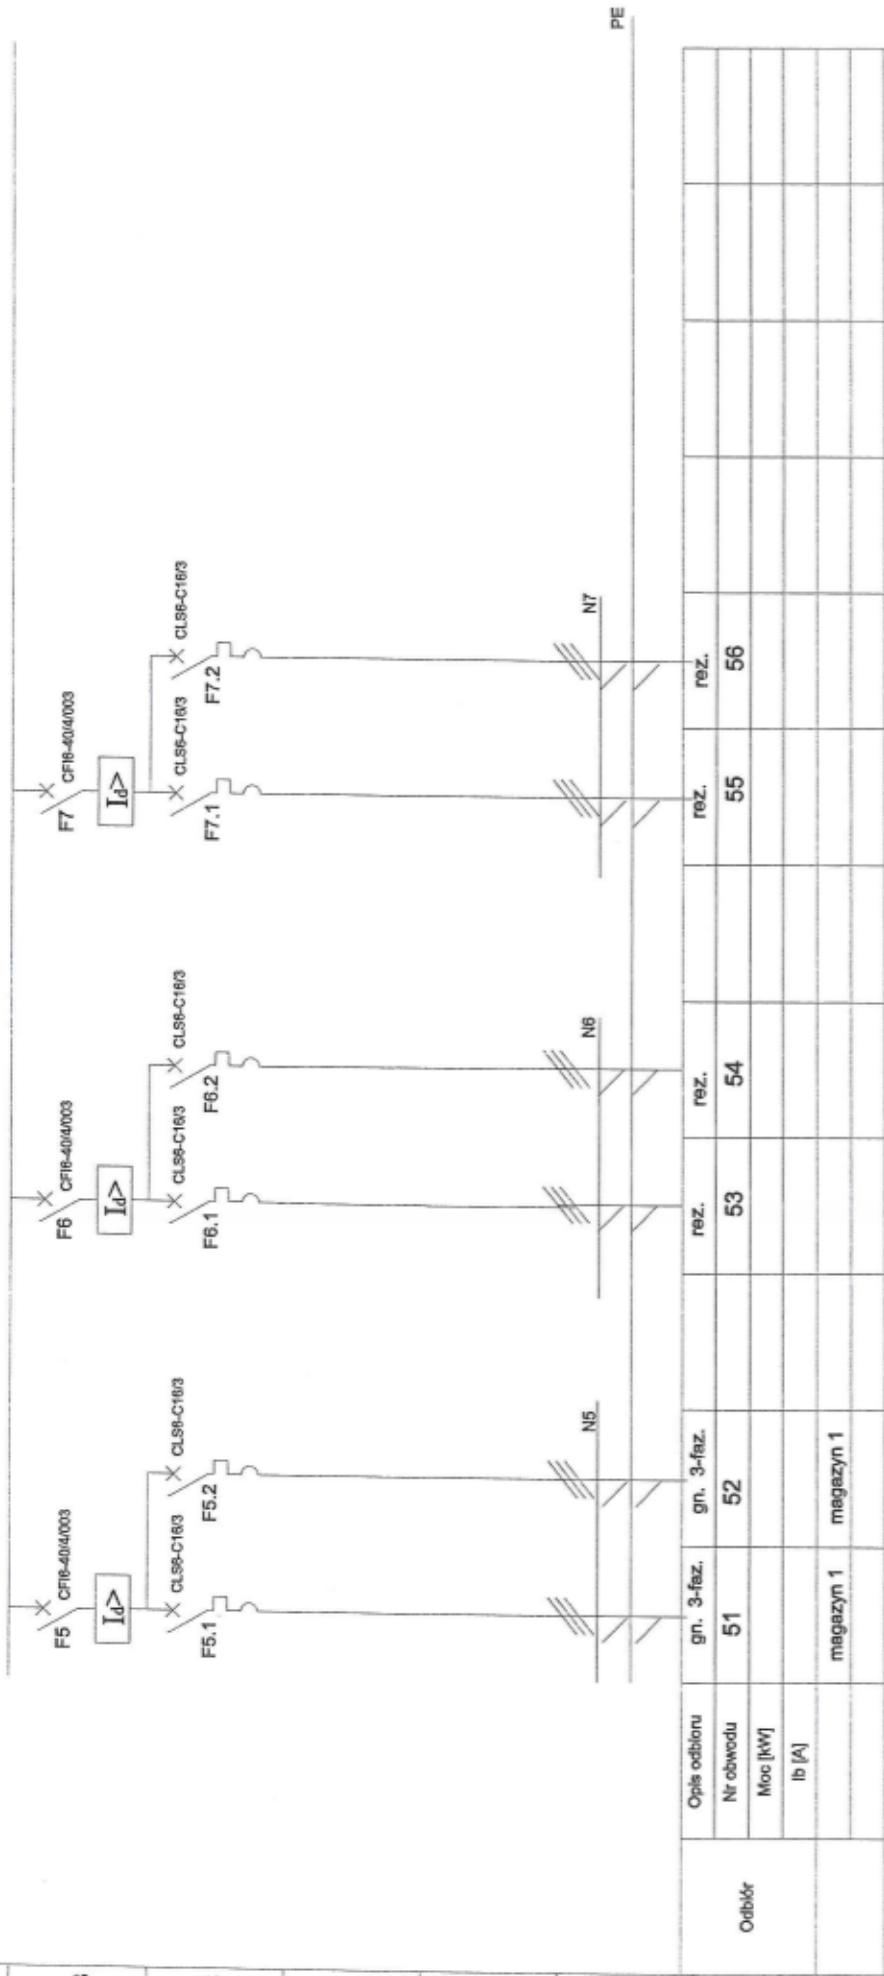

Tytuł rysunku:	ROZDZIELNIA BUFETU		
Obiekt:	LUBUSKI URZĄD WOJEWÓDZKI		
Adres:			
Investor:			
Projektowa:	Imię i nazwisko	Podpis	Data
Opracowa:			
Zatwierdza:			
Stadium:	PROJEKT POWYKONAWCZY		
Branża:	ELEKTRYCZNA		
Nr projektu:			
Nr rys./Nr ark.:	RYS	2 z 3	Skala:
Data:	05.11.2014		

DOKUMENTACJA POWYKONAWCZA

KIEROWNIK BUDOWY
 inż. *Marcin Małachowski*
 nr uprawnień: *LA/0000170WOK/06*

Lech Gołębiowski
 inżynier elektryk
 upr. bud. 136175/20
 § 29, § 21.2 i 9.1.2

