


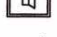




-  – Szafa DSO z zasilaczem pożarowym i urządzeniami aktywnymi
-  – Głośnik sufitowy poaż.6W
-  – Głośnik ścienny poaż. 6W
-  – Mikrofon strażaka
-  – Mikrofon Strażaka Priorytetowy
-  – Linia głośnikowa A/B – HTKSH PH90 2x1,5

**POWYKONAWCZA**

PRAWA AUTO  
Przedmiotowy projekt / Utwór architekta

PRAWA AUTORSKIE ZASTRZEŻENIE  
Przedmiotowy projekt / utwór architektoniczny jest chroniony prawem autorskim zgodnie z art. 1 i następnie Ustawy o Prawie Autorskim i Prawach Pokrewnych z dn. 4 lutego 1994 (DU nr 24 poz. 83 z 23 lutego 1994)

**DOMINO**  
grupa architektoniczna

ul. Mickiewicza 118/5	71-140 Szczecin
tel./fax 091 487 40 70	tel. 091 487 74 19

projekt / obiekt:

PROJEKT ZAMIENNY NR 2  
PRZEBUDOWA I ROZBUDOWA BUDYNKU LUBUSKIEGO URZĘDU  
WOJEWÓDZKIEGO ZWIĄZANA Z JEGO MODERNIZACJĄ  
WRAZ Z WYBURZENIAMI I ZAGOSPODAROWANIEM TERENU ORAZ  
NIEZBĘDNYMI ZMIANAMI W ZAKRESIE INFRASTRUKTURY UZBROJENIA  
TERENU

adres:  
Lubuski Urząd Wojewódzki  
ul. Jagiellończyka 8  
66-400 Gorzów Wielkopolski  
dz.nr 370, 371/2, 372, 344, 380/1, 381, 382  
obręb 5 Śródmieście Gorzów Wielkopolski


inwestor / adres:


Lubuski Urząd Wojewódzki  
ul. Jagiellończyka 8  
66-400 Gorzów Wielkopolski

rysunek / temat / treść:

INSTALACJA DSO - PIETRO 3,4

06	architektura;	
	projektant PROWADZĄCY:	podpis:
	mgr inż. arch. Wojciech Dunaj upr.nr 2/ZPOIA/2002 do projektowania w specjalności architektonicznej bez ograniczeń	

opracowanie:	podpis:
Kacper Konarzewski	

		WOL
mgr inż. Tomasz Kowalkowski nr upr.: SA4 nr 16/P/2009 upr. SITP nr 1296/08		

nazwa:		branża:		rys. nr:
P.W.		ZABEZPIECZENIA PPOŻ.		DSO 4
skala:	miejsce i data:			
1:100	Szczecin 15.12.2012 r.			

KIEROWNIK BUDOWY  
inż. Marcin Matycha  
nr upr. CBS.0051/CWOK/06