


Przyziemie

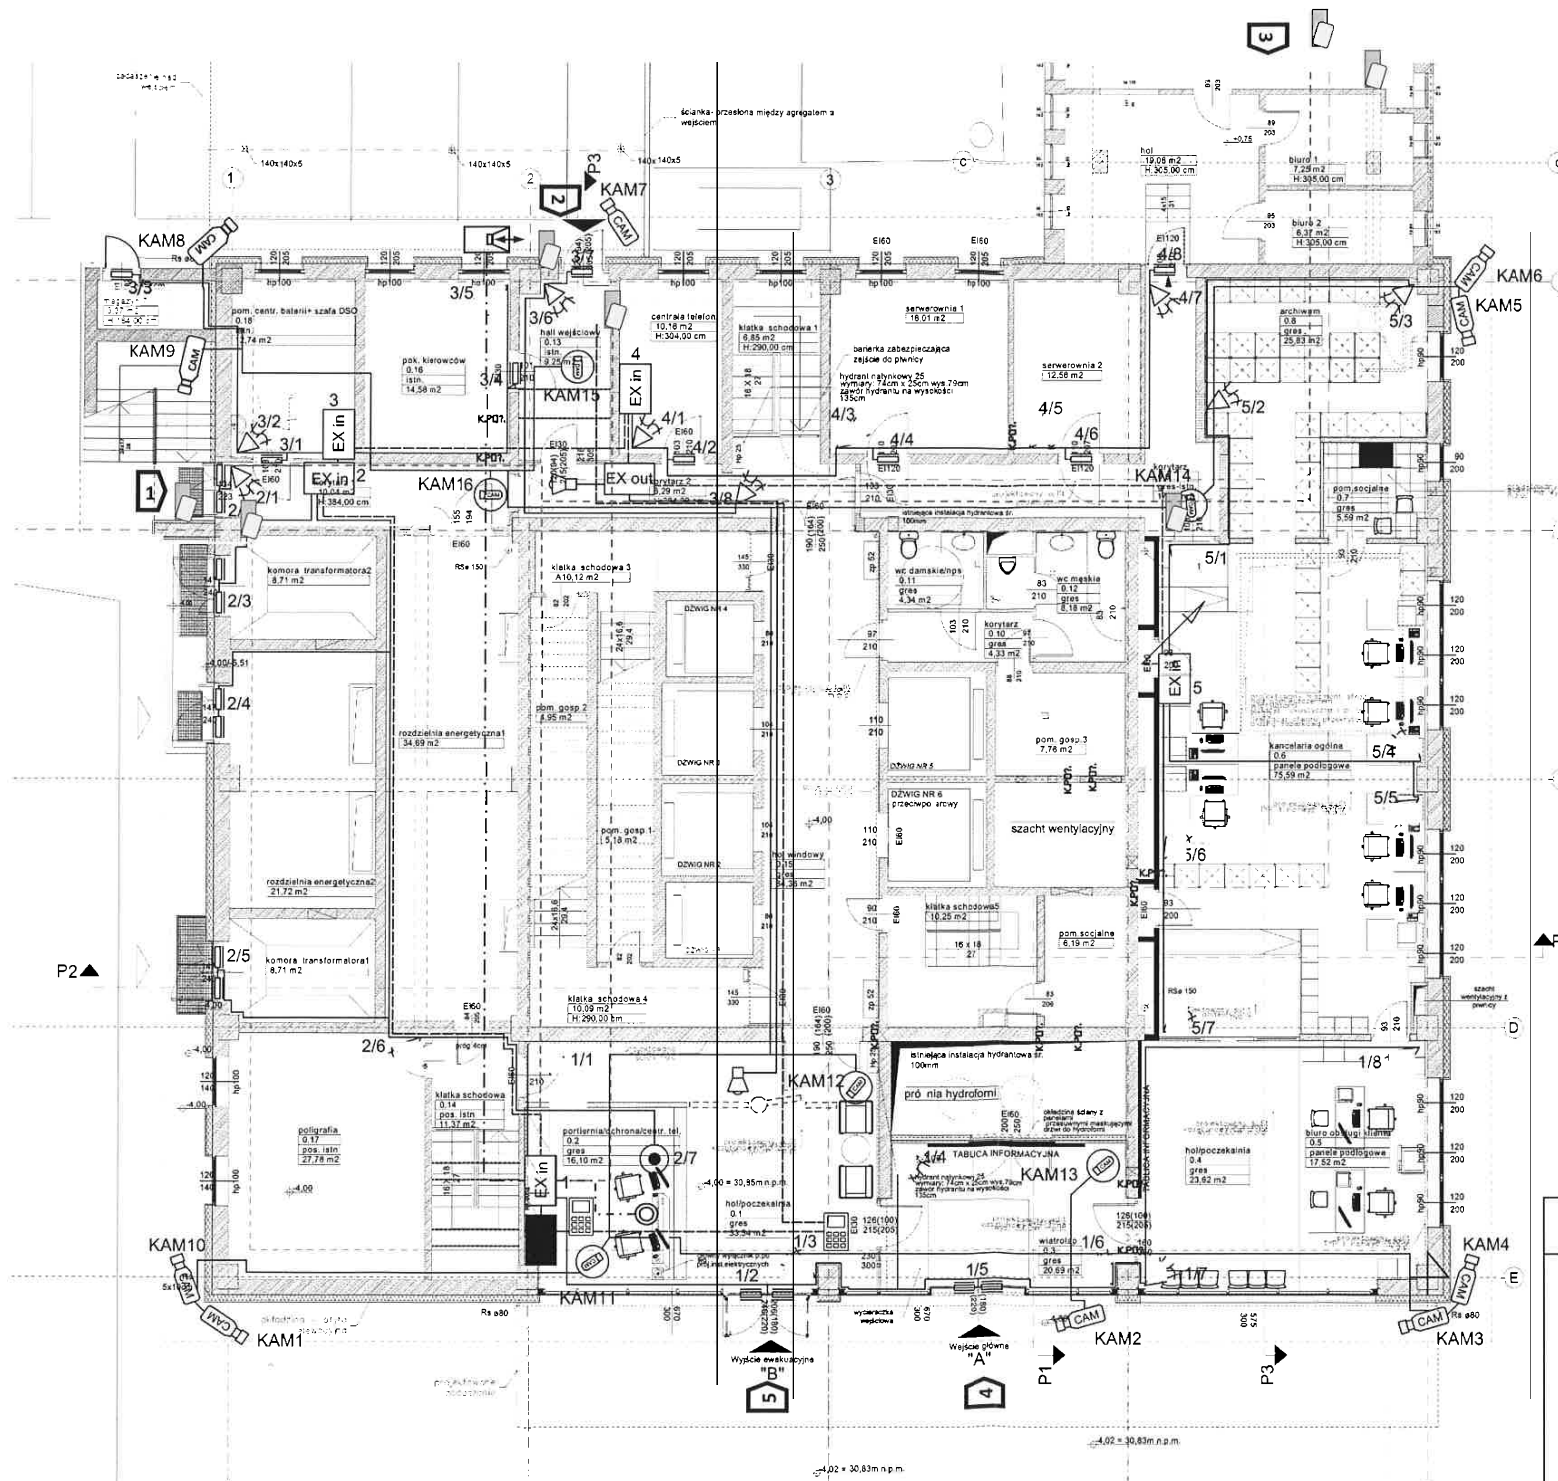

Rezygnacja z Manipulatora kodowego Satel INT-KLCD-GR

Wejście nr 2

Zainstalowanie czytników kart w standardzie Mifare

Wejście nr1 Miejsce montażu na zewnątrz 1 szt i wewnątrz 1 szt.

Wejście nr2 Miejsce montażu na zewnątrz 1 szt i wewnątrz 1 szt.

Wejście nr3 Miejsce montażu na zewnątrz 1 szt i wewnątrz 1 szt.

Wejście do kancelarii ogólnej. Miejsce montażu na zewnątrz 1 szt

Zainstalowanie funkcji domofonu

Wejście nr2 (mikrofon i głośnik), oraz przycisk zwalniający otwieranie drzwi (podłączenie przycisku do elektromagnesu zamka drzwi) umiejscowienie przycisku w portierni w pobliżu monitora(-ów) systemu CCTV

Legenda :

1 Nr wejścia/wyjścia

Czytnik Mifare dla kart Transponder ISO Card Mifare Desfire EV1 2k.

funkcja domofonu.

Przycisk zwalniający—zdalne otwieranie drzwi

DOKUMENTACJA POWYKONAWCZA

Instalacja Telewizji dozorowanej SWIN i Kontrola dostępu i funkcja domofonu.


Biuro Logistyki

tel. 0957115320

Poziom : Przyziemie

Data : 24 października 2014

Parter

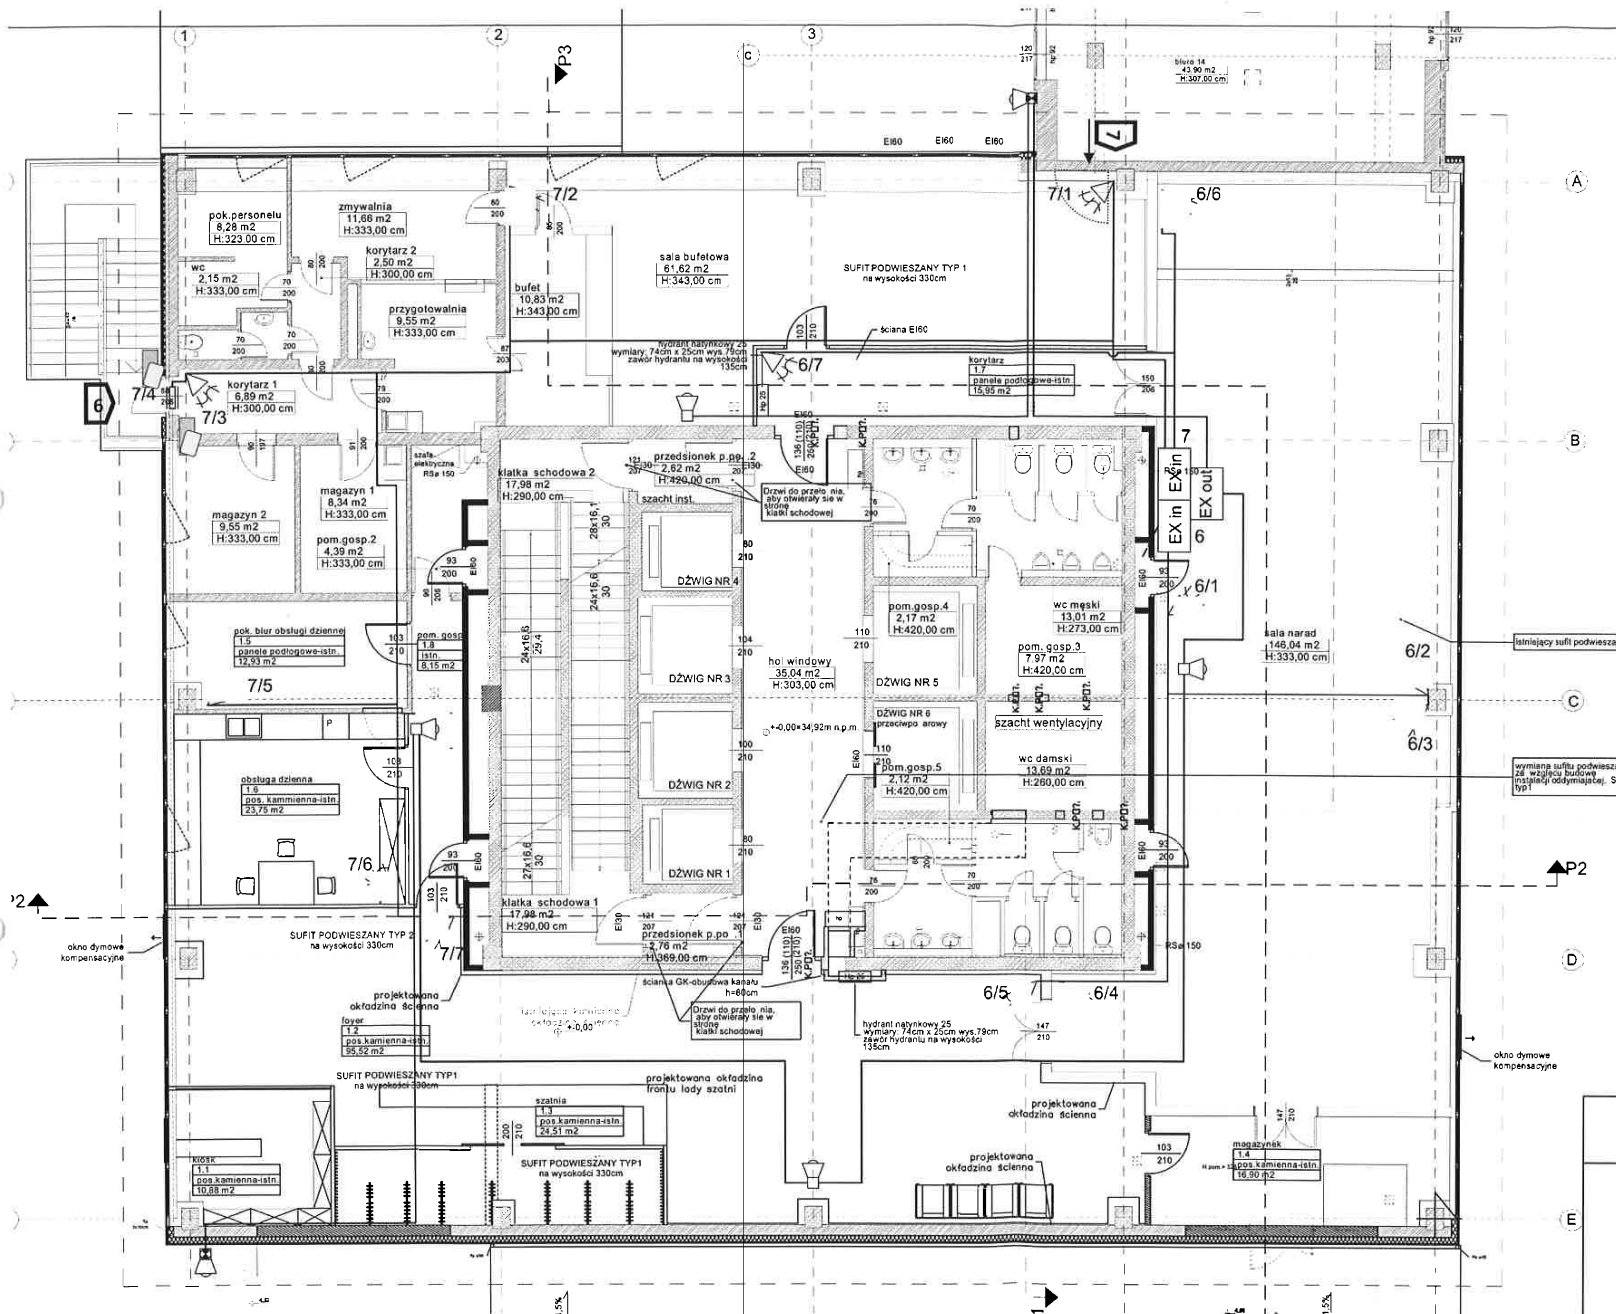


Zainstalowanie czytników kart w standardzie Mifare

Wejście nr6 Miejsce montażu na zewnątrz 1 szt i wewnątrz 1 szt.

Legenda :

1 Nr wejścia/wyjścia

 Czytnik Mifare dla kart Transponder ISO Card
Mifare Desfire EV1 2k.

**DOKUMENTACJA
POWYKONAWCZA**

	Instalacja Kontrola dostępu.
E	Biuro Logistyki tel. 0957115320 Poziom : Partner Data : 24 października 2014