


PIWNICA

- 1) Linie g'osnikowe prowadzić naprzemiennie zapewniając w'aeci' redundancj'e (zgodnie w wytycznymi oraz przepisam i ppoż. oraz PN).
- 2) Każd' linię g'osnikow' oznaczać czytelnie i trwale w szafie DSO
- 3) Przejęcia przez strefy pożarowe uszczelniać w'aeci' mas' ognioodporn'.
- 4) Przedowy 'czy' tylko i wy'cznie w certyfikowanych puszkach g'osników, używaj'c kostek ceramicznych.
- 5) Każd' linię g'osnikow' nale'ży bezwzgl'ednie zakończyć modu'em końca linii.
- 6) Szafę DSO i jej komunikaty nale'ży programować równolegle z systemami SAP.
- 7) Zasilanie szaf DSO z obwodów pożarowych, odpowiednio opisanych.
- 8) Mikrofon strażaka priorytetowy umieszczony w pomieszczeniu DSO oprogramować jako priorytetowy nad każdym komunikatem DSO.

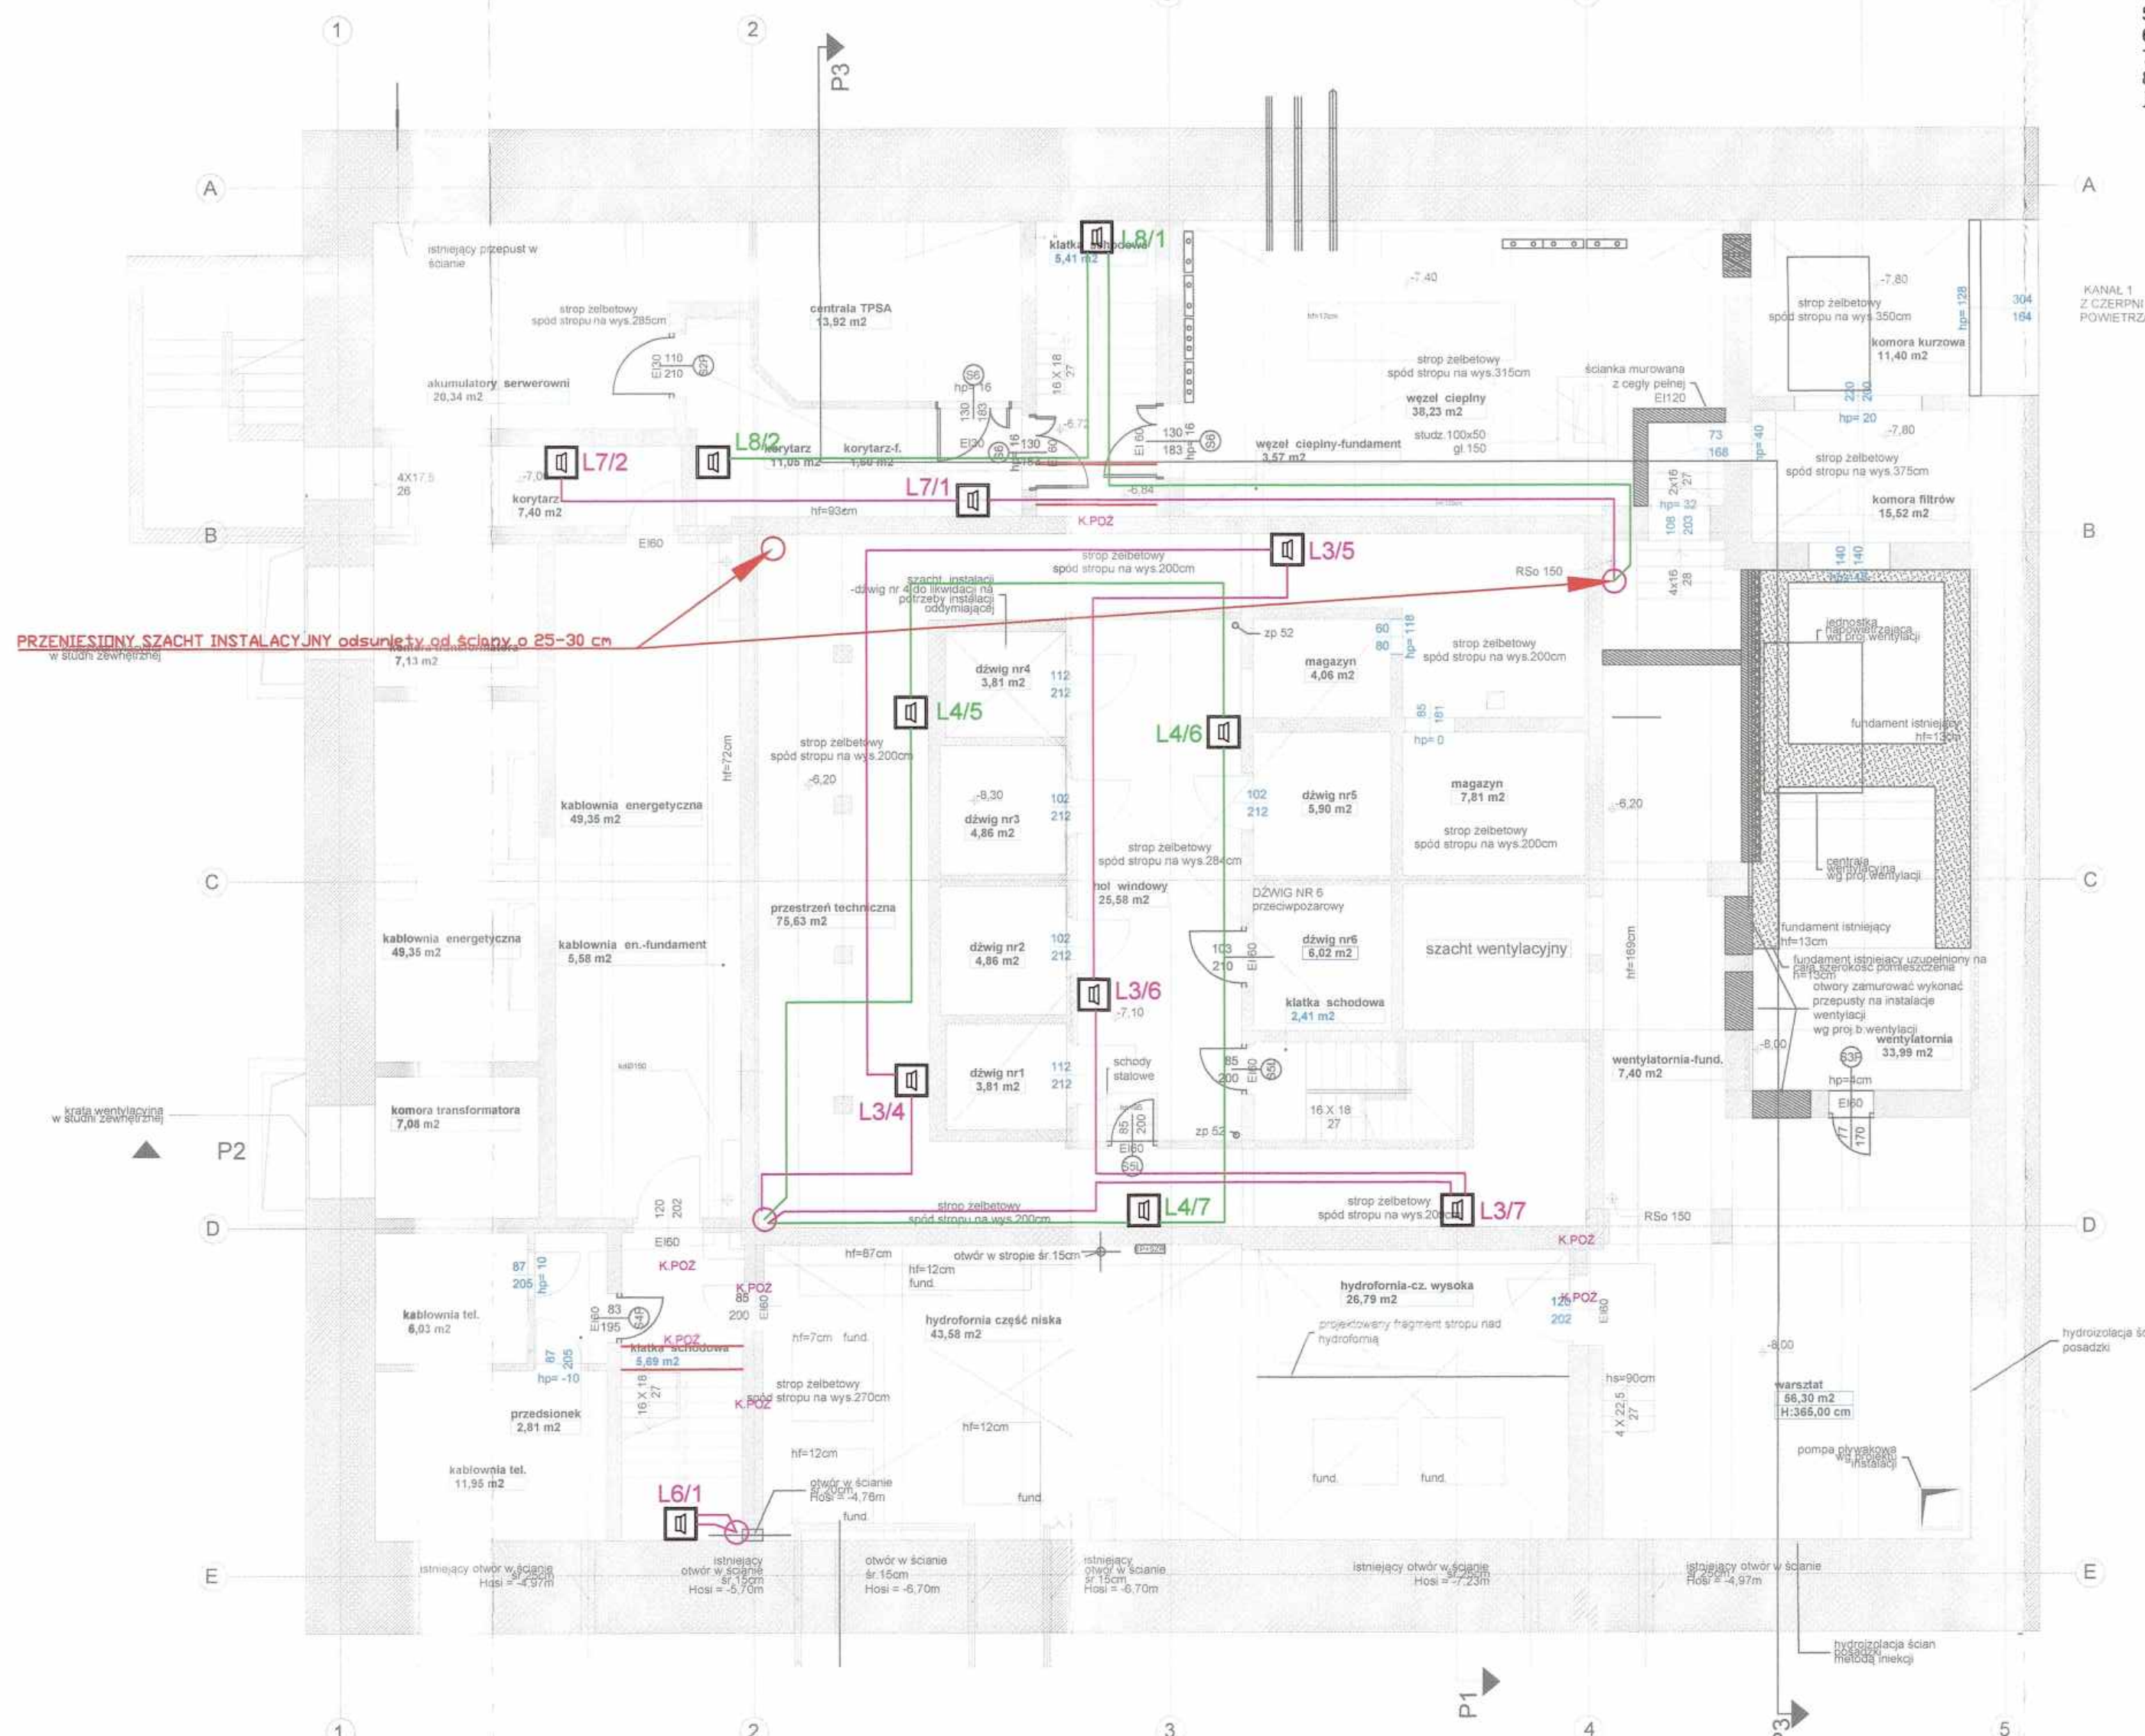

- DSO – Szafa DSO z zasilaczem pożarowym i urządzeniami aktywnymi
- G'osnik sufitowy ppoż.6W
- G'osnik ścienny ppoż. 6W
- Mikrofon strażaka
- Mikrofon Strażaka Priorytetowy
- Linia g'osnikowa A/B – HTKSH PH90 2x1,5

L3/5 DOKUMENTACJA g'osnika na linii POWYKONAWCZA

PRAWA AUTORSKIE ZASTRZEŻONE
Przedmiotowy projekt / utwór architektoniczny jest chroniony prawem autorskim zgodnie z art. 1 i następnymi Ustawy o Prawie Autorskim i Prawach Pokrewnych z dn. 4 lutego 1994 (DU nr 24 poz. 83 z 23 lutego 1994)

DOMINO grupa architektoniczna

ul. Mickiewicza 118/5 71-140 Szczecin
tel./fax 091 487 40 70 tel. 091 487 74 19

projekt / obiekt: PROJEKT ZAMIENNY NR 2
PRZEBUDOWA I ROZBUDOWA BUDYNKU LUBUSKIEGO URZĘDU
WOJEWÓDZKIEGO ZWIĄZANA Z JEGO MODERNIZACJĄ
WRAZ Z WYBURZENIAMI I ZAGOSPODAROWANIEM TERENU ORAZ
NIEZBĘDNYMI ZMIANAMI W ZAKRESIE INFRASTRUKTURY UZBROJENIA
TERENU

adres: Lubuski Urząd Wojewódzki
ul. Jagiellończyka 8
66-400 Gorzów Wielkopolski
dz.nr 370, 371/2, 372, 344, 380/1, 381, 382
obręb 5 Śródmieście Gorzów Wielkopolski

inwestor / adres: Lubuski Urząd Wojewódzki
ul. Jagiellończyka 8
66-400 Gorzów Wielkopolski

rysunek / temat / treść: INSTALACJA DSO - PIWNICA

architektura: projektant PROWADZĄCY: podpis:
mgr inż. arch. Wojciech Dunaj
upr.nr 2/ZPOIA/2002 do projektowania w
specjalności architektonicznej bez ograniczeń

opracowanie: podpis:
Kacper Konarzowski

mgr inż. Tomasz Kowalkowski
nr upr.: SA4 nr 16/P/2009
upr. SITP nr 1296/08

tytuł:	branża:	rys. nr:
P.W.	ZABEZPIECZENIA PPOŻ.	DSO
skala:	miejsce i data:	1
1:100	Szczecin 30.11.2012 r.	

KIEROWNIK BUDOWY
inż. Marcin Matycha
nr upr. 135/0051/OWOK/06