


DOKUMENTACJA POWYKONAWCZA

LEGENDA

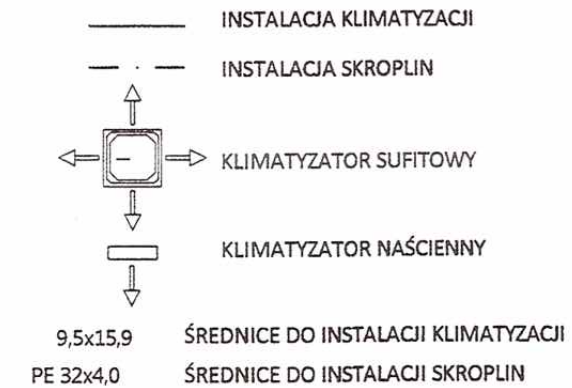

PRAWA AUTORSKIE ZASTRZEŻONE Przedmiotowy projekt / utwór architektoniczny jest chroniony prawem autorskim zgodnie z art. 1 i następnymi Ustawy o Prawie Autorskim i Prawach Pokrewnych z dn. 4 lutego 1994 (Dz.U. nr 24 poz. 83 z 23 lutego 1994)		
Jednostka projektowania:		
grupa architektoniczna DOMINO		
ul. Mickiewicza 118/5 71-140 Szczecin tel./fax 091 487 40 70 tel. 091 487 74 19		
projekt / obiekt:		
PRZEBUDOWA I ROZBUDOWA BUDYNKU LUBUSKIEGO URZĘDU WOJEWÓDZKIEGO ZWIĄZANA Z JEGO MODERNIZACJĄ - PROJEKT ZAMIENNY NR2 WRAZ Z ZAGOSPODAROWANIEM TERENU ORAZ NIEZBĘDNYMI ZMIANAMI W ZAKRESIE INFRASTRUKTURY UZBROJENIA TERENU		
adres:		
Lubuski Urząd Wojewódzki ul. Jagiellończyka 8 66-400 Gorzów Wielkopolski dz.nr 371/2, 372, 344, 380/1, 381, 382 oraz cz.dz.nr 370, 389 i 613 obwód 5 Śródmieście Gorzów Wielkopolski		
inwestor / adres:		
Lubuski Urząd Wojewódzki ul. Jagiellończyka 8 66-400 Gorzów Wielkopolski		
rysunek / temat / treść:		
INSTALACJA KLIMATYZACJI - RZUT P ARTERU -		
projektant:	podpis:	
mgr inż. Krzysztof Gogulski upr. nr 163/Sz/2002		
opracowanie:	podpis:	
inż. Agnieszka Saar		
sprawdzający:	podpis:	
mgr inż. Petros Metlerski upr. nr ZAP/0081/POOS/04		
faza:	branża:	rys. nr:
Projekt Wykonawczy	SANITARNIA	WK/22
skala:	miejsce i data:	
1:100	Szczecin 15.1 2.2012 r.	