



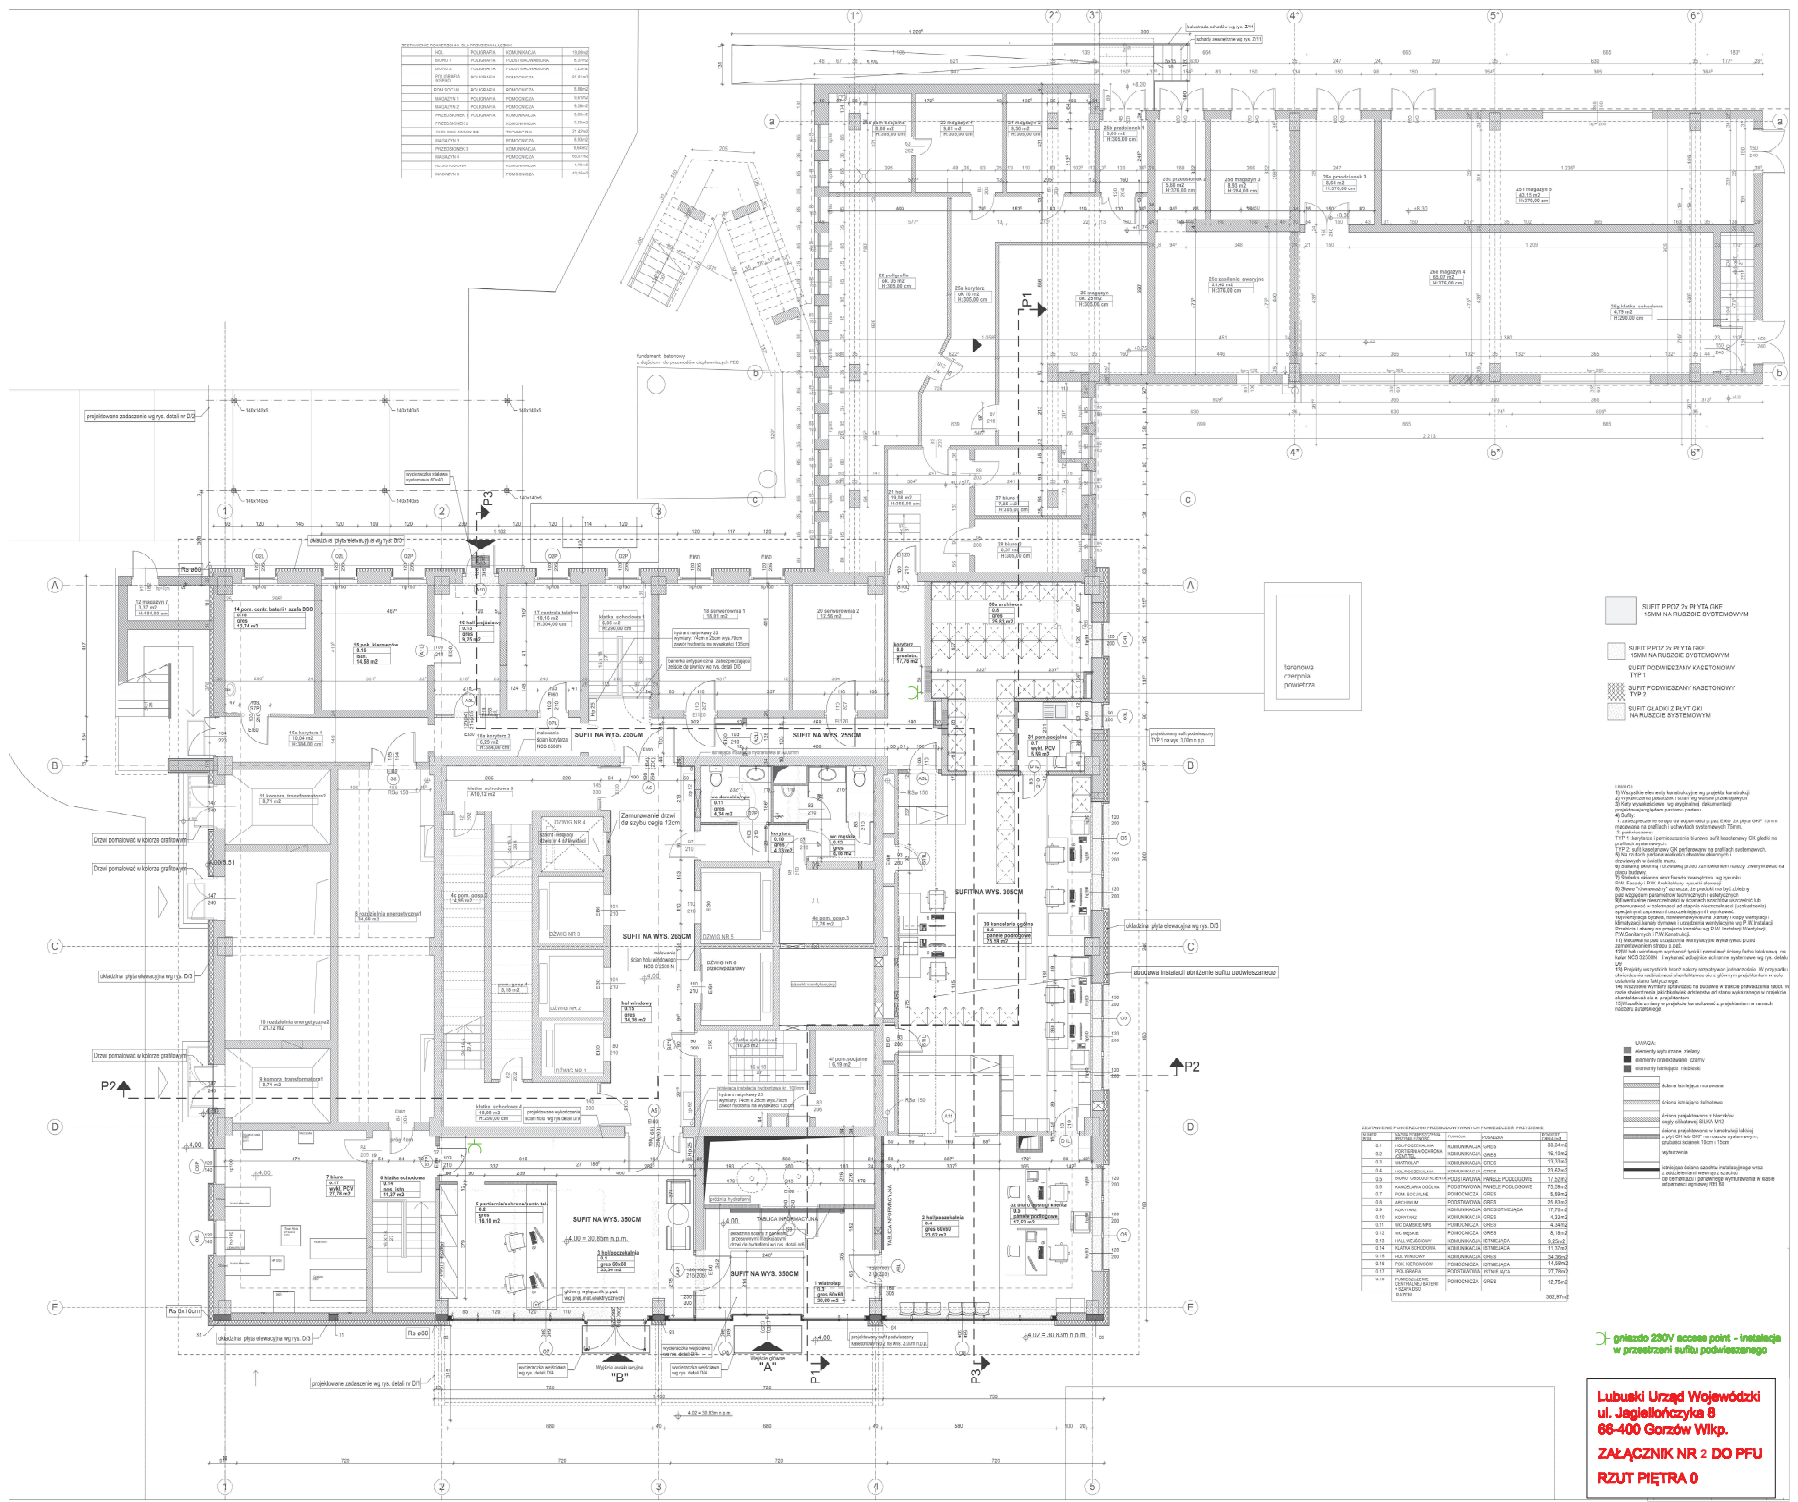





głazdo 230V access point - instalacja w przestrzeni sufitu podwieszanego

**Lubuski Urząd Wojewódzki
ul. Jagiellończyka 8
68-400 Gorzów Wlkp.
ZAŁĄCZNIK NR 2 DO PFU
RZUT PIĘTRA 0**

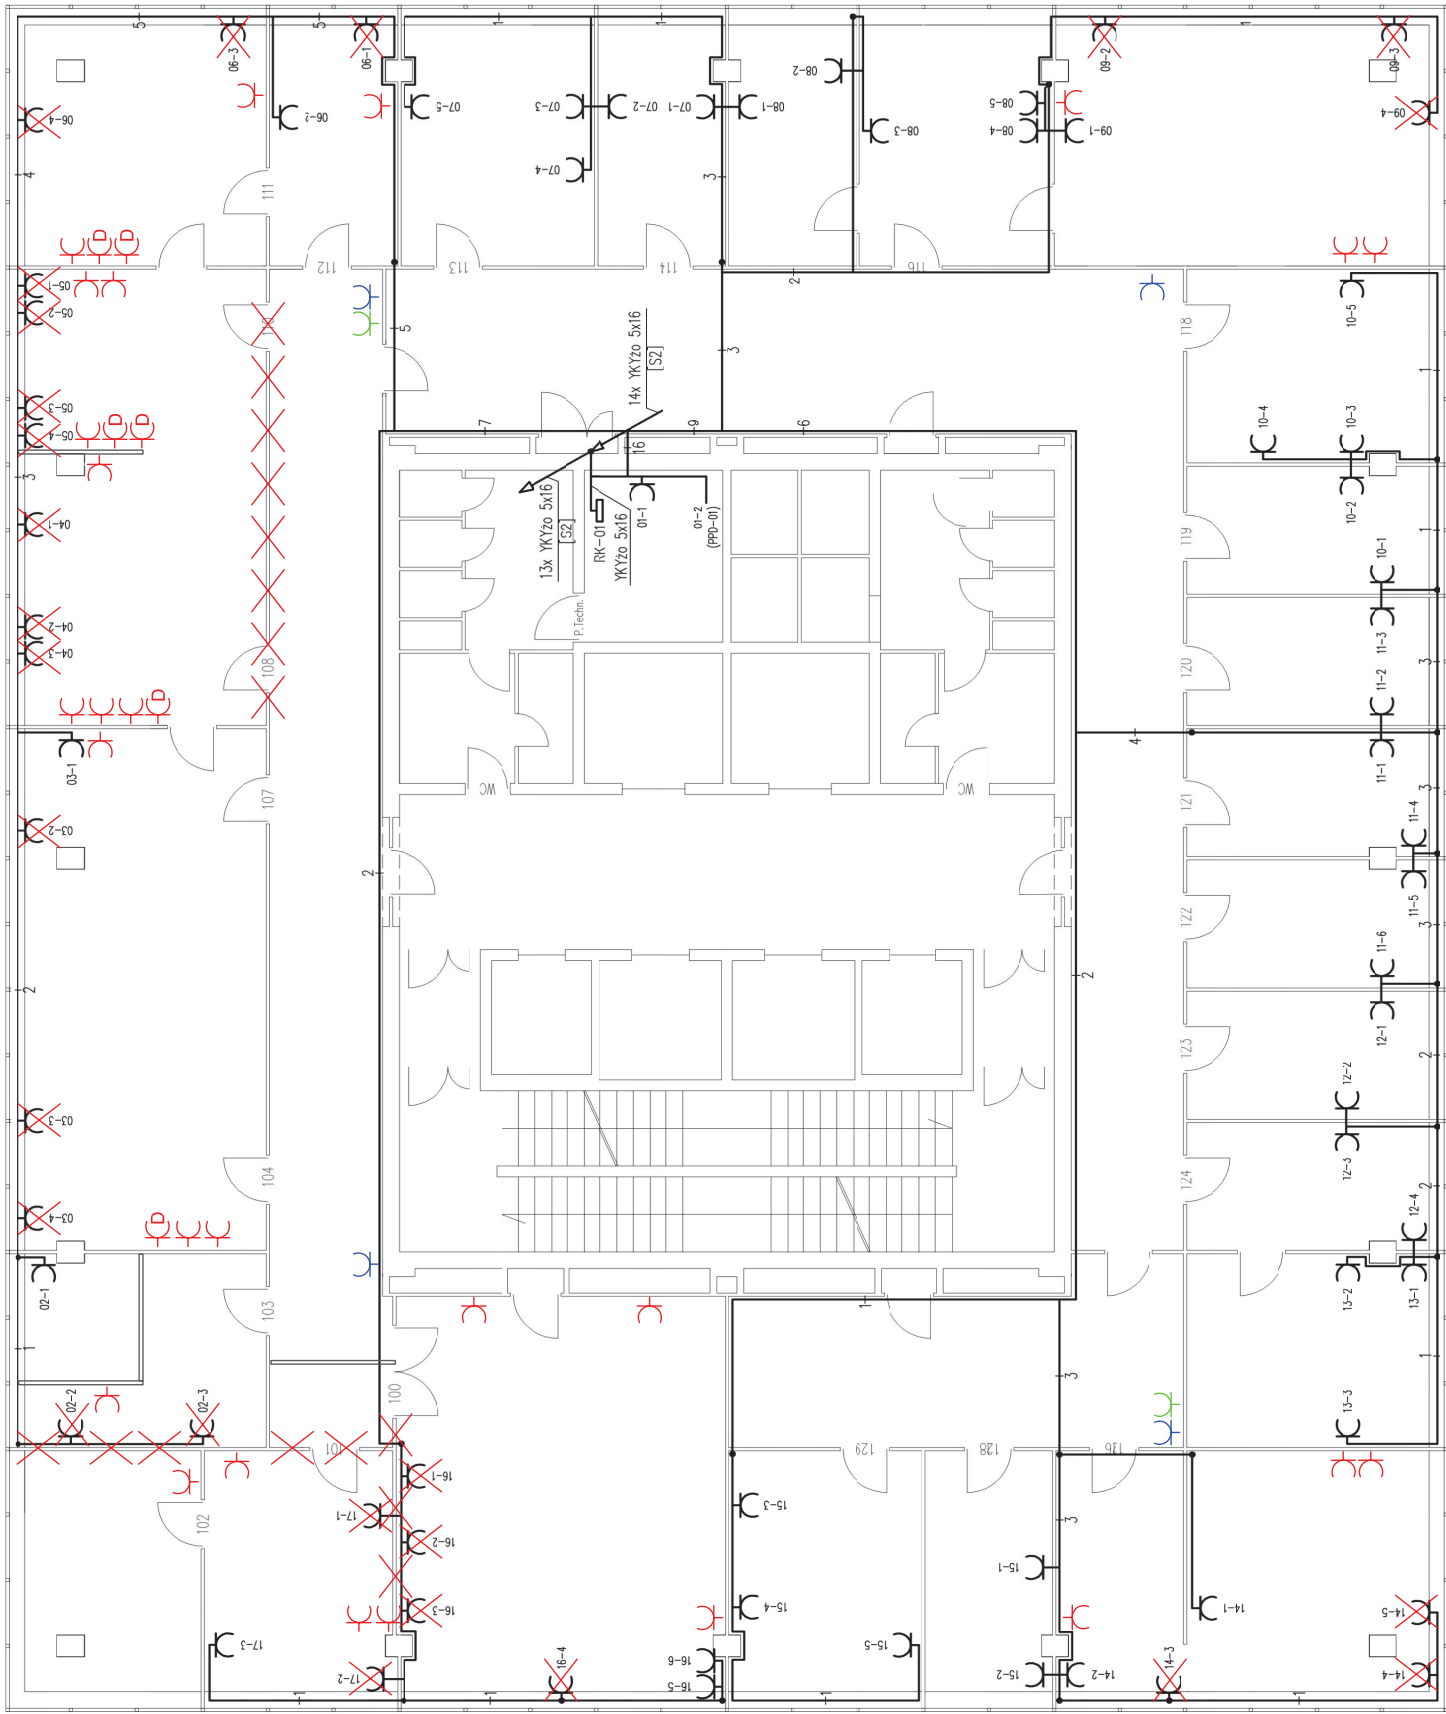

- Oznaczenia:**
- potrójne gniazdo wtyczkowe typu Mosaic 45 z blokadą mechaniczną instalowane natynkowo przy korytku PCV
 - rozdzielnica elektroenergetyczna
 - wyłącznik pozarowy zasilacza UPS
 - wyłącznik baterii
 - przewody i kable elektroenergetyczne
 - zmiana poziomu prowadzenia przewodów
 - oznaczenie liczby przewodów YDYzo 5x2,5 mm²
 - =2 - oznaczenie całkowitej liczby kabli i przewodów
 - 2-1 - oznaczenie gniazda: nr_obwodu-nr_gniazda
 - [SZ] - szacht instalacji elektrycznych

- Uwagi:**
- Rozprowadzenie kabli i przewodów natynkowe.
 - Szczegóły instalacji i prowadzenia konstrukcji nośnych zostały przedstawione w projekcie instalacji teleinformatycznej.

- ~~gniazda do przesunięcia~~
- ~~gniazda po przesunięciu~~
- ~~dotatkowe gniazda~~
- gniazdo 230V drukarka - instalacja naścienna
- gniazdo 230V access point - instalacja w przestrzeni sufitu podwieszanego

ZAŁĄCZNIK NR 2 DO PFU

Ochrona od porażenia:
SAMOCZYNNIE WYŁĄCZENIE ZASILANIA

RZUT PIĘTRA 2

Nr projektu: 159-2005-WZ
LAN PROJEKT
 Witolda Ziolo

Tytuł projektu: Instalacja elektroenergetyczna zasilająca urządzenia komputerowe w budynku Lubuskiego Urzędu Wojewódzkiego ul. Jagiellończyka 8, Gorzów Wlkp.
 Data: 12.2005


Tytuł rysunku: Plan instalacji - piętro I

Opracował: mgr inż. Witold Ziolo
 upr. 940916/07

Projektant: techn. Ryszard Filipowicz
 upr. 13/Sz/89

Sprawił: mgr inż. Władysław Podgórski
 upr. 91/84

Wersje: 1 Skala: 1:100 Nr rysunku: 16

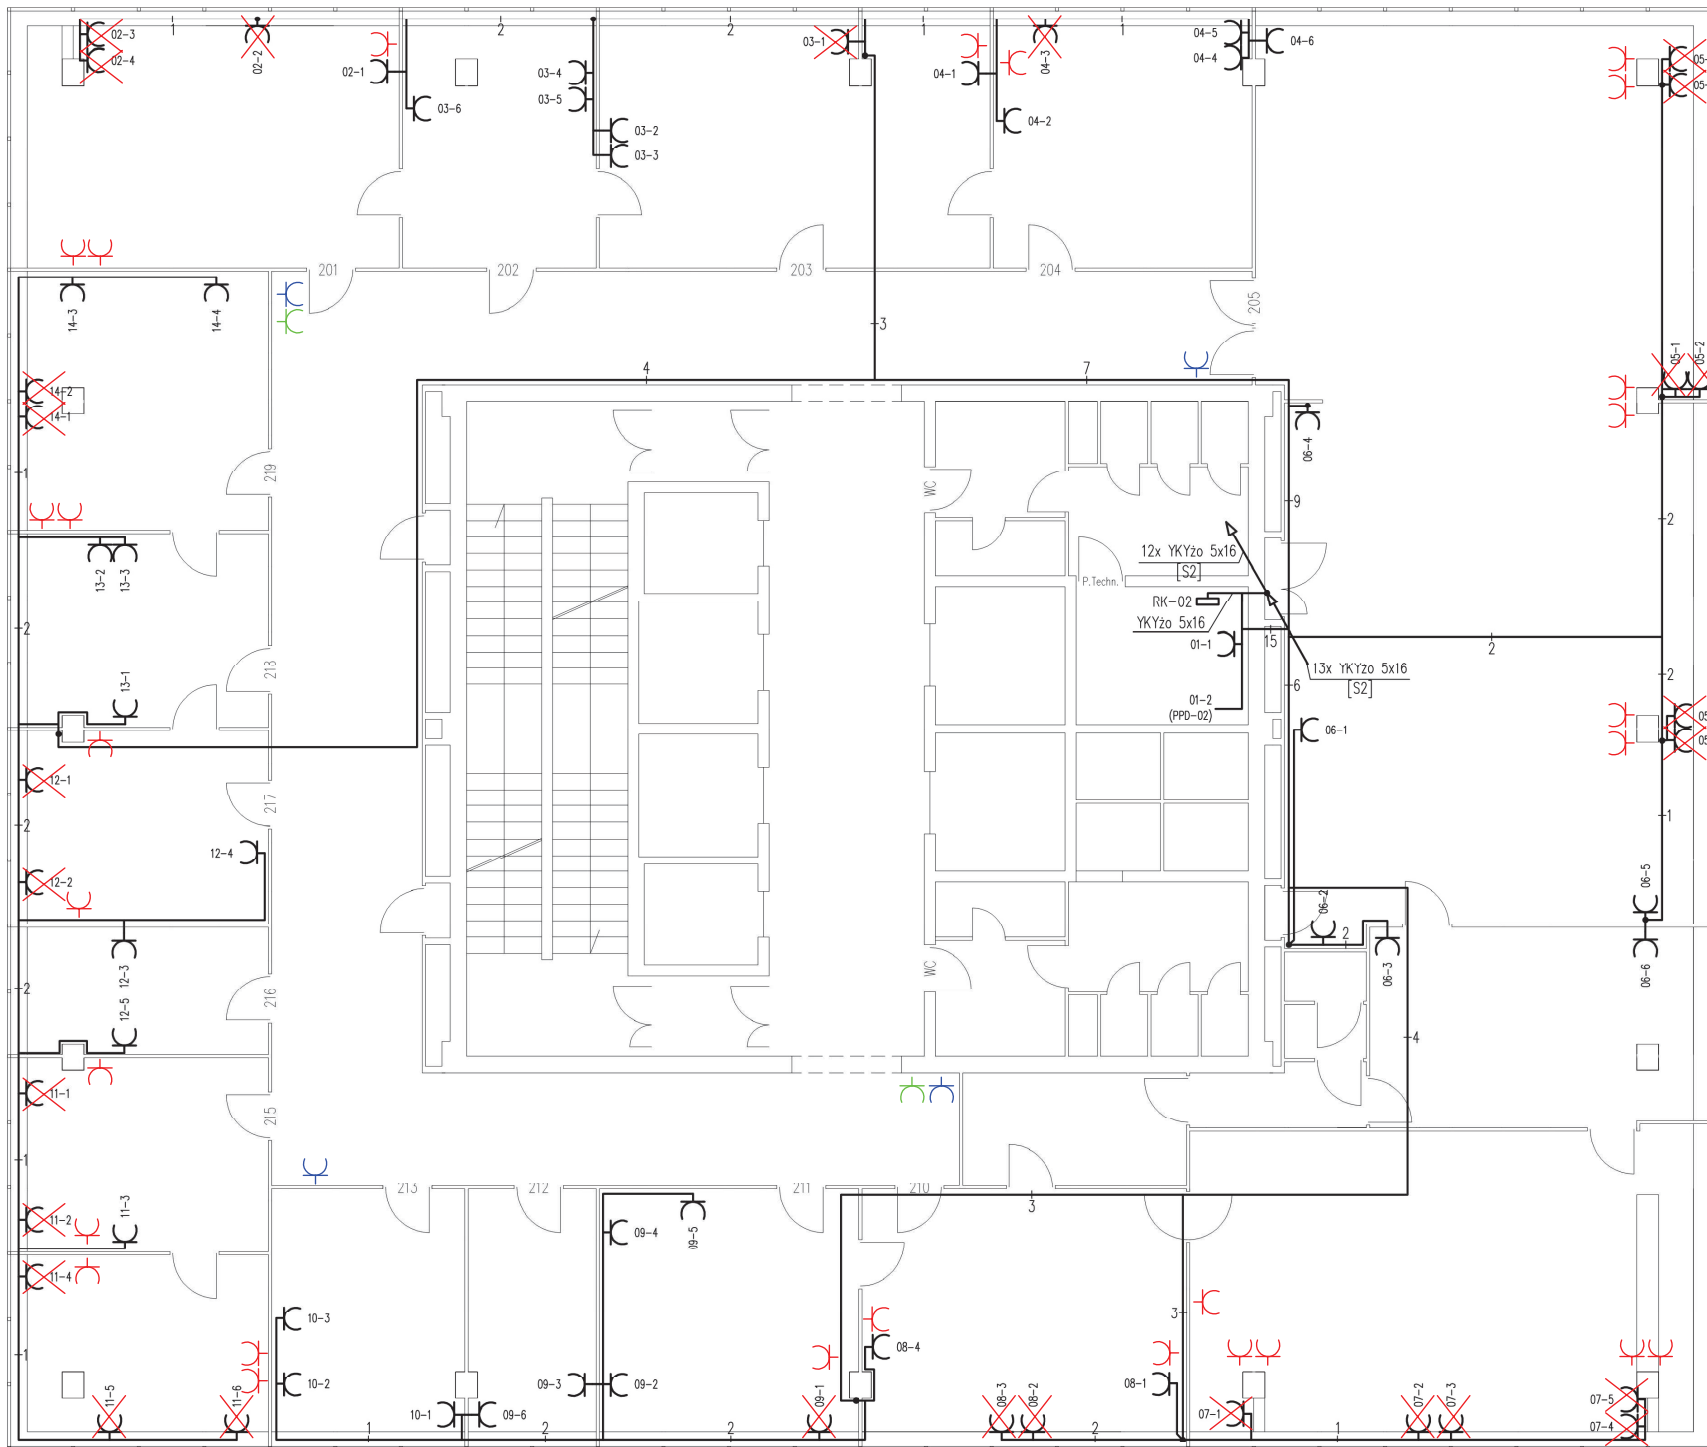

- Oznaczenia:**
- potrójne gniazdo wtyczkowe typu Mosaic 45 z blokadą mechaniczną instalowane natynkowo przy korytku PCV
 - rozdzielnica elektroenergetyczna
 - wyłącznik pożarowy zasilacza UPS
 - wyłącznik baterii
 - przewody i kable elektroenergetyczne
 - zmiana poziomu prowadzenia przewodów
 - 1 - oznaczenie liczby przewodów YDY2o 3x2,5 mm²
 - =2 - oznaczenie całkowitej liczby kabli i przewodów
 - 2-1 - oznaczenie gniazda: nr_obwodu-nr_gniazda
 - [S2] - szacht instalacji elektrycznych

Uwagi:

- Rozprowadzenie kabli i przewodów natynkowe.
- Szczegóły instalacji i prowadzenia konstrukcji nośnych zostały przedstawione w projekcie instalacji telematycznej.


- gniazda do przesunięcia
- gniazda po przesunięciu
- gniazdo 230V drukarka - instalacja ścienna
- gniazdo 230V access point - instalacja w przestrzeni sufitu podwieszanego

ZAŁĄCZNIK NR 2 DO PFU

Ochrona od porażeni:
SAMOCZYNNY WYŁĄCZENIE ZASILANIA

RZUT PIĘTRA 3

 Witold Ziolo LAN PROJEKT ul. Św. Kingi 21, 71-032 Szczecin tel. +48 91 453 44 50, +48 91 439 44 2 wziolo@lanprojekt.pl	Nr projektu: 15B-2005-WZ
	Data: 12.2005
Tytuł projektu: Instalacja elektroenergetyczna zasilająca urządzenia komputerowe w budynku Lubuskiego Urzędu Wojewódzkiego ul. Jagiellończyka 8, Gorzów Wlkp.	
Tytuł rysunku: Plan instalacji – piętro II	
Opracował: mgr inż. Witold Ziolo upr. 940916/07	Podpis:
Projektował: techn. Ryszard Filipowicz upr. 13/Sz/89	Podpis:
Sprawdził: mgr inż. Władysław Podgórski upr. 91/64	Podpis:
Wersja: 1	Skala: 1:100
Nr rysunku: 18	

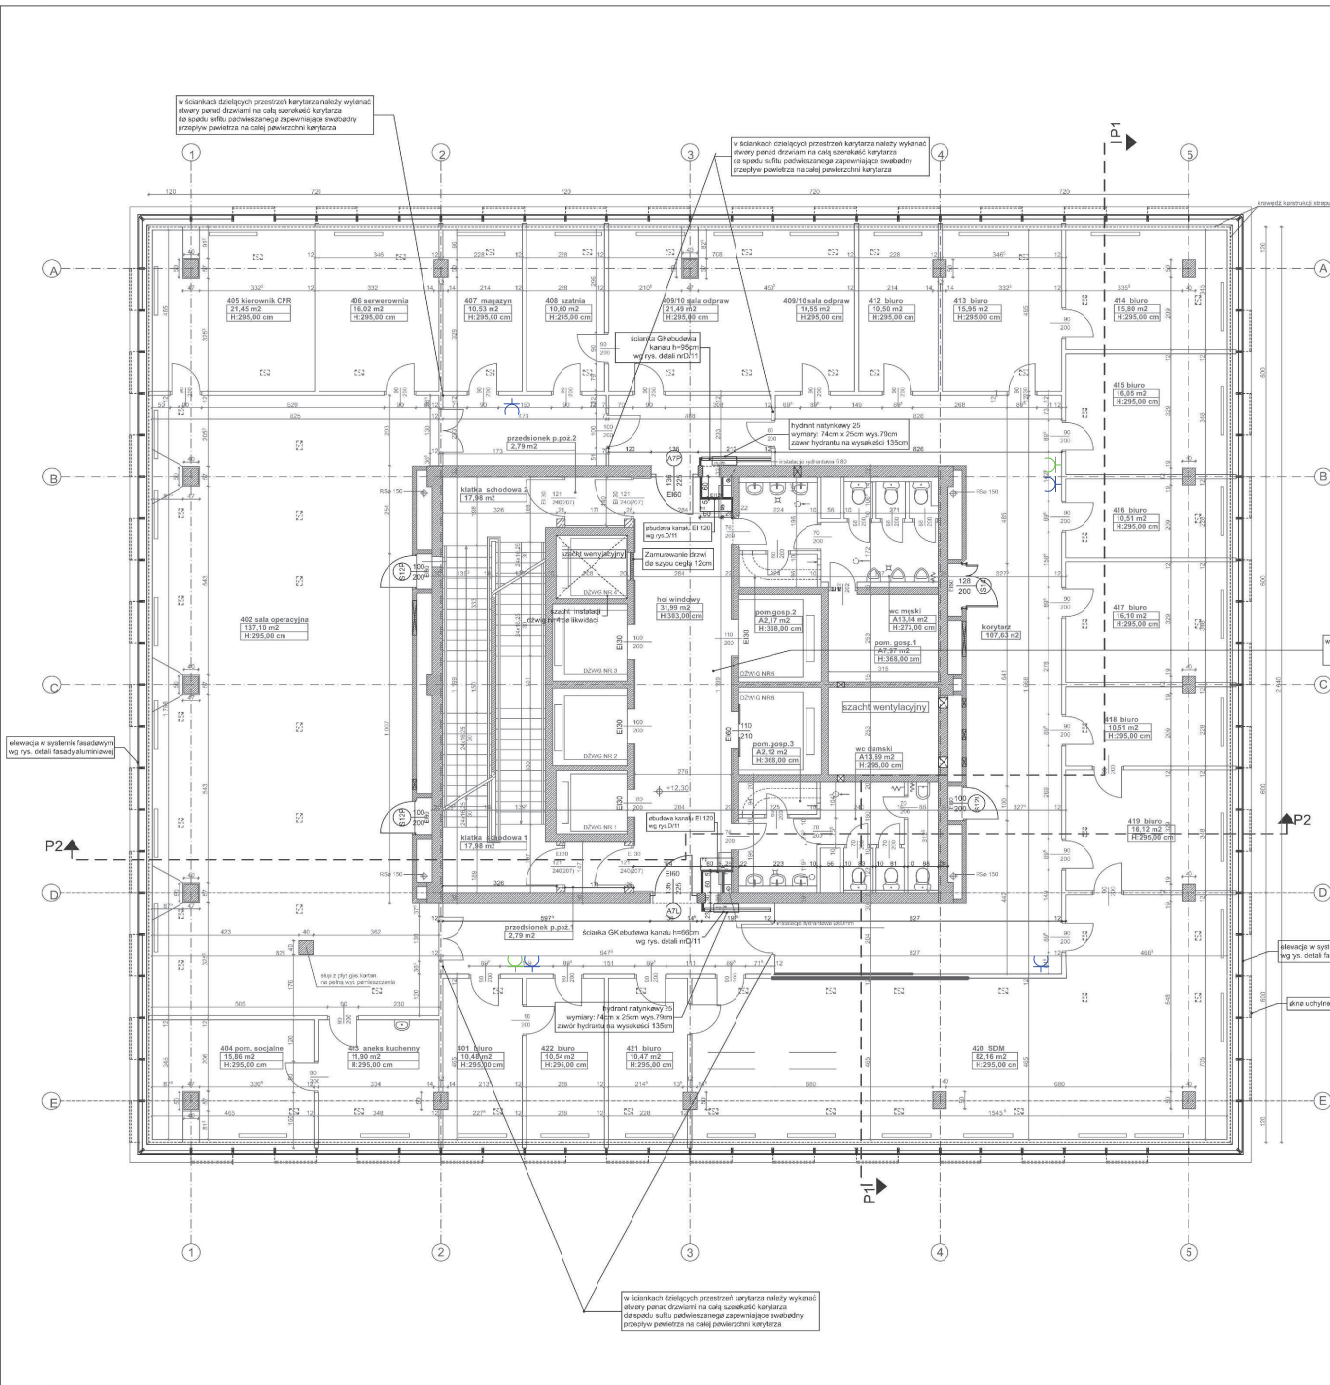

NAZWA POMIESZCZENIA / PRZYNALEŻNOŚĆ	FUNKCJA	PŁOWIERZCHNIA [m ²]
RAZEM		698,12m ²

- UWAGI:**
- 1) Wszystkie elementy konstrukcyjne wg projektu konstrukcji
 - 2) Wyłączenia pasadzek i ścian wg warstw przekrojowych
 - 3) Kory wysokiściowe wg oryginalnej dokumentacji projektowej z uwzględnieniem poziomu parteru
 - 4) Sufity:
 1. zateplenie strapy do odpromieni p. poziom EI60
 2. płyta GK F 15mm mactowana na profilach i uchwytych systemowych 75mm
 - 5) TYP 1 karytaze i pomeszczenia biurowe sufity kaseteryw GK gladki na profilach systemowych
 - 6) TYP 2 sufity kaseteryw GK perforowany na profilach systemowych.
 - 7) Na zuzach pedane wielkosci otworow okiennych i drzwiowych w świetle muru
 - 8) Stalarka okienna i drzwiowa przed zmiowieniem nalezy zweryfikowac na placu budowy
 - 9) Stalarka okienna oraz fasada zewnętrzna wg rysunku P.W. Fasady i P.W. Architektury rysunek elewacji
 - 10) Słewa "rodwesany" oznaczaja, ze produkt ma byc zbrany pod wzgledem parametrow technicznych
 - 11) Ewentualne nieszczelnosci w scianach szachtow uszczelnic lub przemurowac w zakladosci od stopnia nieszczelnosci (uszczelnienia specjalnymi zaprawami uszczelniajacyimi i atynkowac.
 - 12) Wentylacja bytowa, nawiewnowywiewna, kanały i klipy wentylacji i klimatyzacji, kanały dyfuzyjne i urządzenia wentylacyjne wg P.W. Instalacji Przebicia i otwory na przejecia kanałow wg P.W. Instalacji Wentylacji, P.W. Sanitarnych i P.W. Konstrukcji.
 - 13) Wszystkie wymiary sprawdzac na budowie w trakcie prowadzenia robót. W razie stwierdzenia jakichkolwiek odstepow od stanu wykazanego w projekcie skontaktowac sie z projektantem

UWAGA:

- elementy projektowane czarny
- elementy istniejace niebieski

Opis	Symbol
ściana istniejąca murywana	[Symbol: ciemny prostokąt]
ściana istniejąca żelbetowa	[Symbol: szary prostokąt]
ściana projektowana murywana z bloczków cegły silikowej SILKA M12	[Symbol: ciemny prostokąt z kropkami]
ściana projektowana w konstrukcji lekkiej z płyt GK lub GK F na ruszcie systemowym, grubości ścianek 10cm i 15cm	[Symbol: ciemny prostokąt z kropkami]
ściana szachtu z płyt gipsowych w klasie odpromieni ogniwowej EI 120 (np Rigips Glerac F)	[Symbol: ciemny prostokąt z kropkami]


wymiana sufitu podwieszanego w przedsieniu i korytarzu

SUFIT P.P.2 z PLYTA GK 15MM NA RUSZCIE SYSTEMOWYM	[Symbol: biały kwadrat]
SUFIT RODWIESANY KASJETROWY TYP 1	[Symbol: biały kwadrat z kropkami]
SUFIT RODWIESANY KASJETROWY IZOLACYJNY	[Symbol: biały kwadrat z kropkami]
SUFIT RODWIESANY KASJETROWY TYP 2	[Symbol: biały kwadrat z kropkami]

wentylacja w systemie fasadowym wg rys. detali fasady aluminiowej

inne uchwyty

Lubuski Urząd Wojewódzki
 ul. Jagiellończyka 8
 66-400 Gorzów Wlkp.
ZAŁĄCZNIK NR 2 DO PFU
RZUT PIĘTRA 4

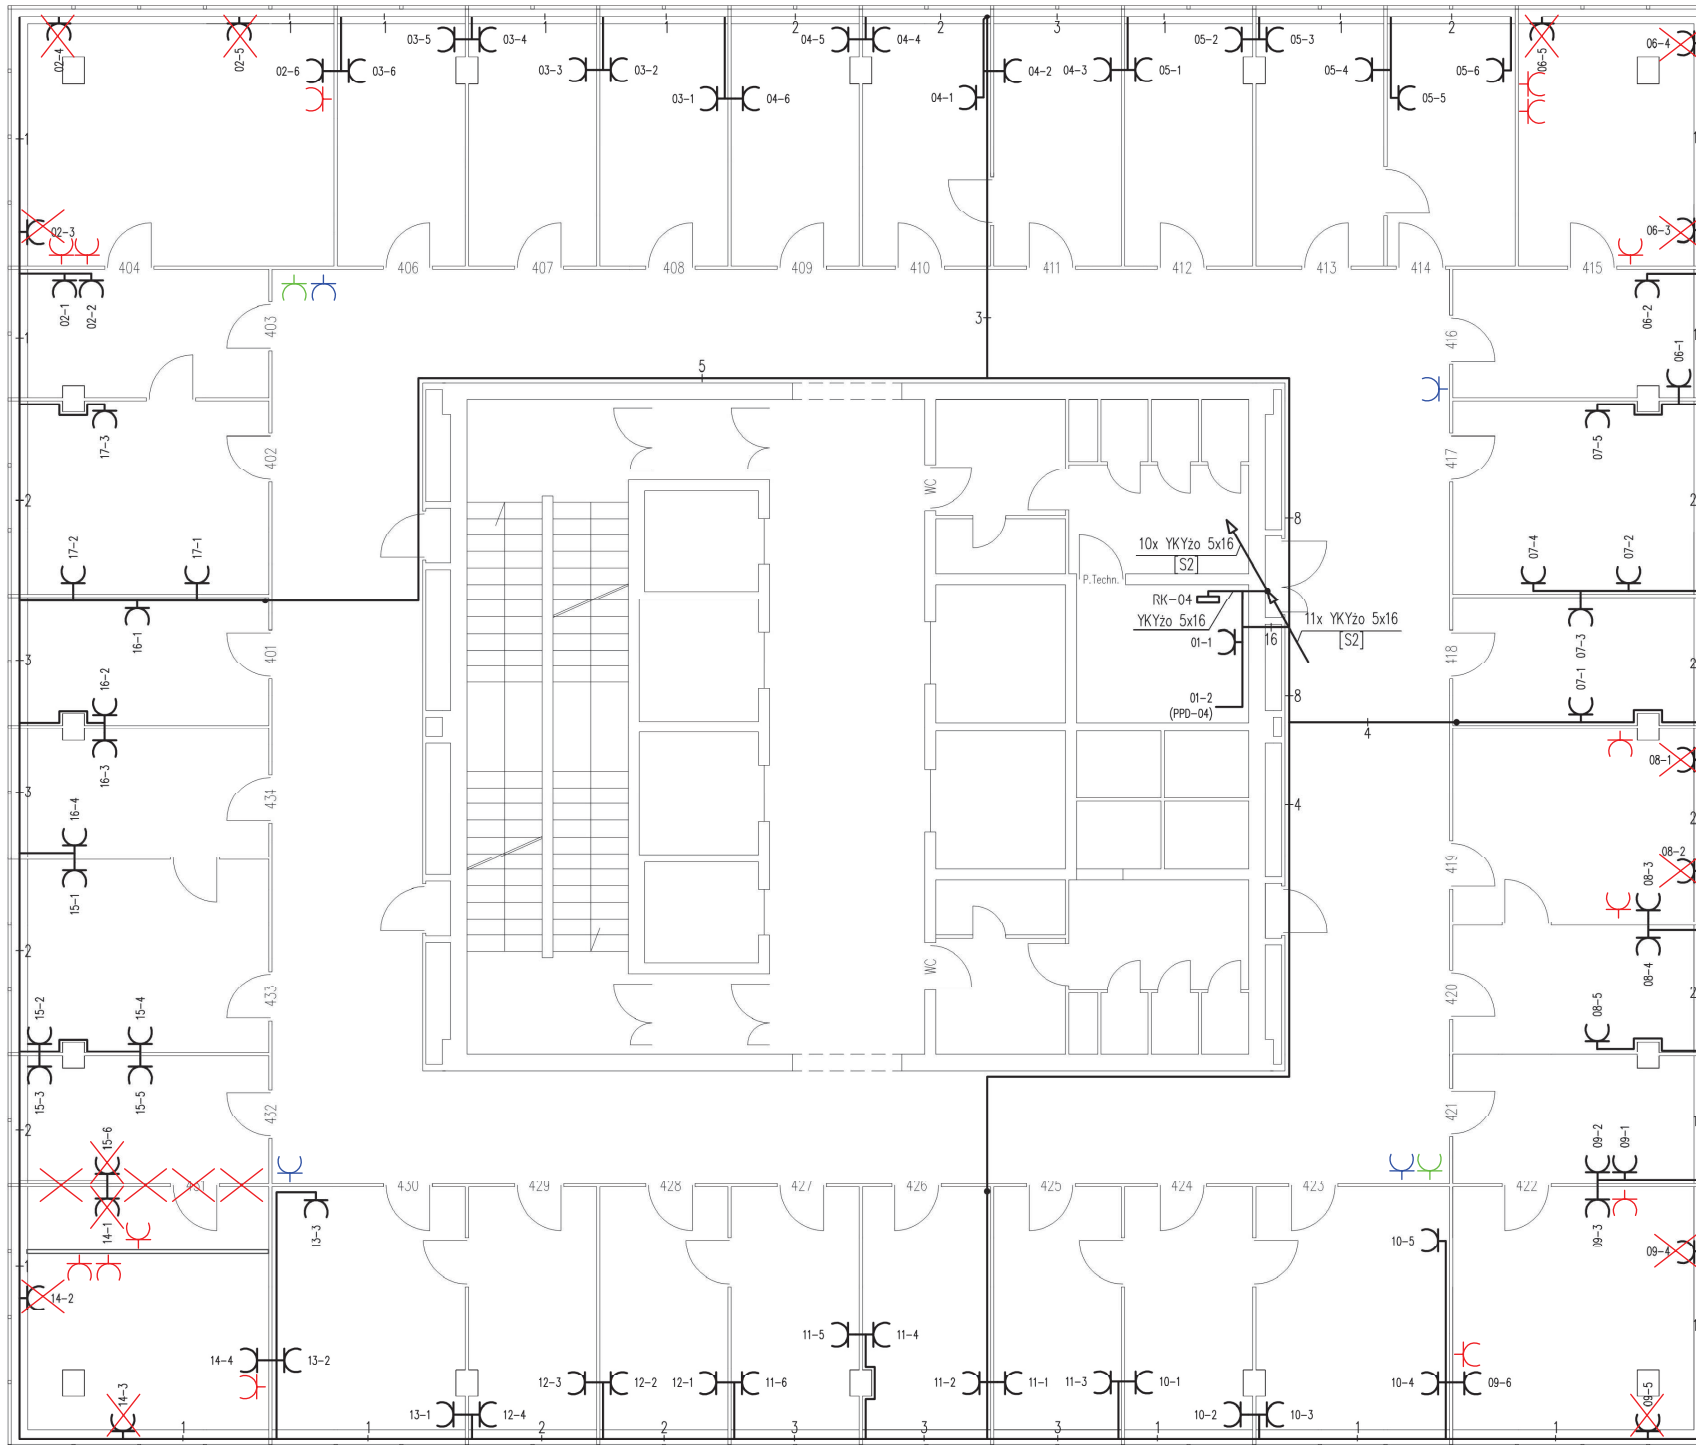

- Oznaczenia:**
- potrzebne gniazdo wtyczkowe typu Mosaic 45 z blokadą mechaniczną instalowane natynkowo przy korytku PCV
 - rozdzielnica elektroenergetyczna
 - wyłącznik pożarowy zasilacza UPS
 - wyłącznik baterii
 - przewody i kable elektroenergetyczne
 - zmiana poziomu prowadzenia przewodów
 - oznaczenie liczby przewodów YKYżo 3x2,5 mm2
 - oznaczenie całkowitej liczby kabli i przewodów
 - 2-1 - oznaczenie gniazda: nr_obwodu-nr_gniazda
 - [S2] - szacht instalacji elektrycznych

- Uwagi:**
- Rozprowadzenie kabli i przewodów natynkowo.
 - Szczegóły instalacji i prowadzenia konstrukcji nośnych zostały przedstawione w projekcie instalacji telematycznej.


- gniazda do przesunięcia
- gniazda po przesunięciu
- gniazdo 230V drukarka - instalacja naścienna
- gniazdo 230V access point - instalacja w przestrzeni sufitu podwieszanego

ZAŁĄCZNIK NR 2 DO PFU

Ochrona od porażenia:
SAMOCZYNNY WYŁĄCZENIE ZASILANIA

RZUT PIĘTRA 5

 Witold Ziolo LAN PROJEKT ul. Św. Kingi 21, 71-402 Szczecin tel. +91 453 44 50, +088 430 442 wziolo@lanprojekt.pl	Nr projektu: 15B-2005-WZ
	Data: 12.2005
Tytuł projektu: Instalacja elektroenergetyczna zasilająca urządzenia komputerowe w budynku Lubuskiego Urzędu Wojewódzkiego ul. Jagiellończyka 8, Gorzów Wlkp.	
Tytuł rysunku: Plan instalacji – piętro IV	
Opracował: mgr inż. Witold Ziolo upr. 940916/07	Podpis:
Projektował: techn. Ryszard Filipowicz upr. 13/Sz/89	Podpis:
Sprawdził: mgr inż. Władysław Podgórski upr. 91/64	Podpis:
Wersja: 1	Skala: 1:100
Nr rysunku: 22	

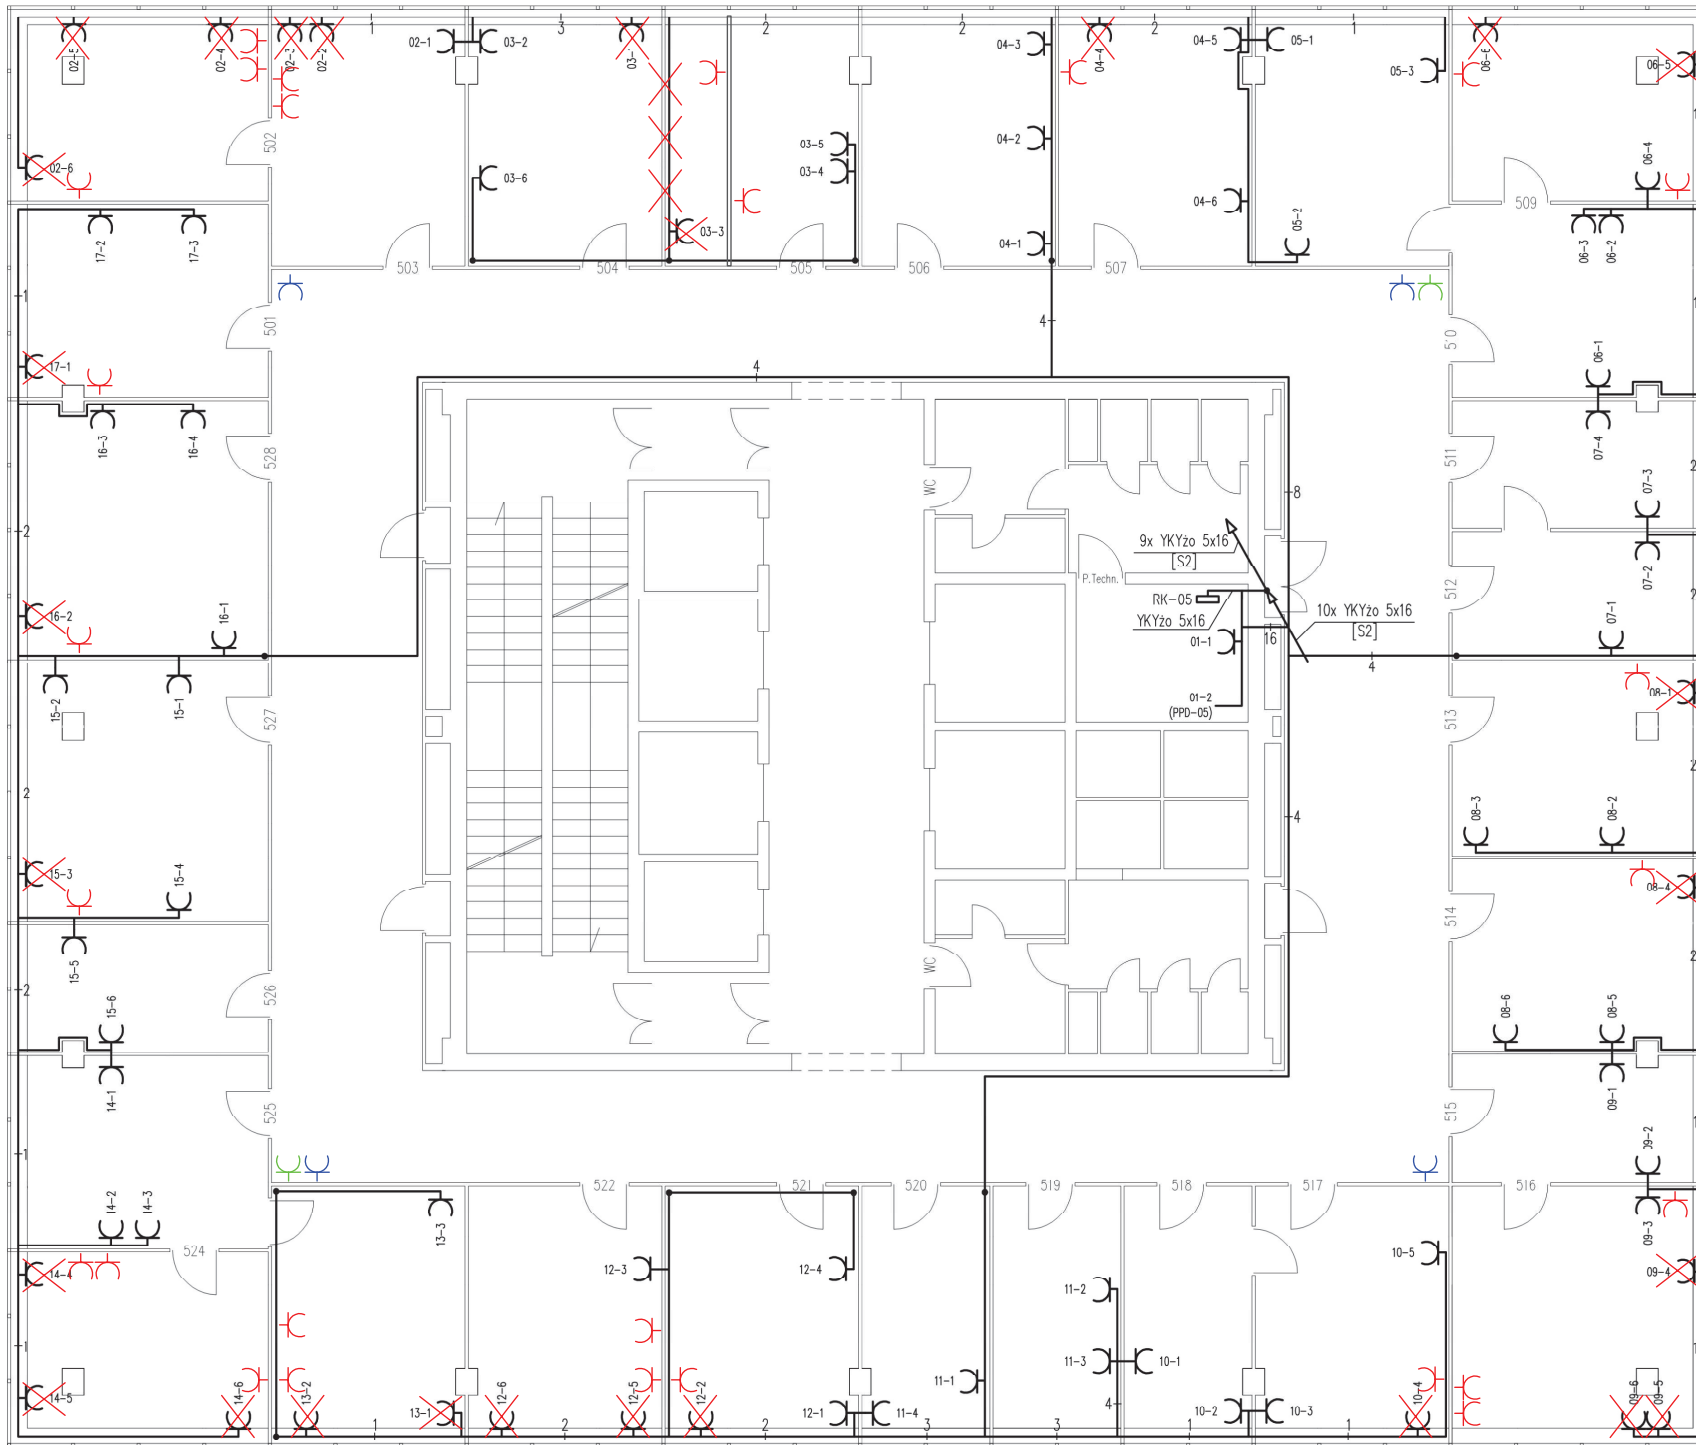

- Oznaczenia:**
- potrójne gniazdo wtyczkowe typu Mosaic 45 z blokadą mechaniczną instalowane natynkowo przy korytku PCV
 - rozdzielnica elektroenergetyczna
 - wyłącznik pożarowy zasilacza UPS
 - wyłącznik baterii
 - przewody i kable elektroenergetyczne
 - zmiana poziomu prowadzenia przewodów
 - 1 - oznaczenie liczby przewodów YDYzo 3x2,5 mm²
 - =2 - oznaczenie całkowitej liczby kabli i przewodów
 - 2-1 - oznaczenie gniazda: nr_obwodu-nr_gniazda
 - [S2] - szacht instalacji elektrycznych

- Uwagi:**
- Rozprowadzenie kabli i przewodów natynkowo.
 - Szczegóły instalacji i prowadzenia konstrukcji nośnych zostały przedstawione w projekcie instalacji telematycznej.


- gniazda do przesunięcia
- gniazda po przesunięciu
- gniazdo 230V drukarka - instalacja ścienna
- gniazdo 230V access point - instalacja w przestrzeni sufitu podwieszanego

ZAŁĄCZNIK NR 2 DO PFU

Ochrona od porażen:
SAMOCZYNNY WYŁĄCZENIE ZASILANIA

RZUT PIĘTRA 6

<p>Witold Ziolo LAN PROJEKT ul. Św. Kingi 2-1, 71-432 Szczecinek tel. +91 453 44 50, +608 430 442 wziolo@lanprojekt.pl</p>	Nr projektu: 15B-2005-WZ
	Data: 12.2005
Tytuł projektu: Instalacja elektroenergetyczna zasilająca urządzenia komputerowe w budynku Lubuskiego Urzędu Wojewódzkiego ul. Jagiellończyka 8, Gorzów Wlkp.	
Tytuł rysunku: Plan instalacji – piętro V	
Opracował: mgr inż. Witold Ziolo upr. 940916/07	Podpis:
Projektował: techn. Ryszard Filipowicz upr. 13/Sz/89	Podpis:
Sprawdził: mgr inż. Władysław Podgórski upr. 91/64	Podpis:
Wersja: 2	Skala: 1:100
Nr rysunku: 24	

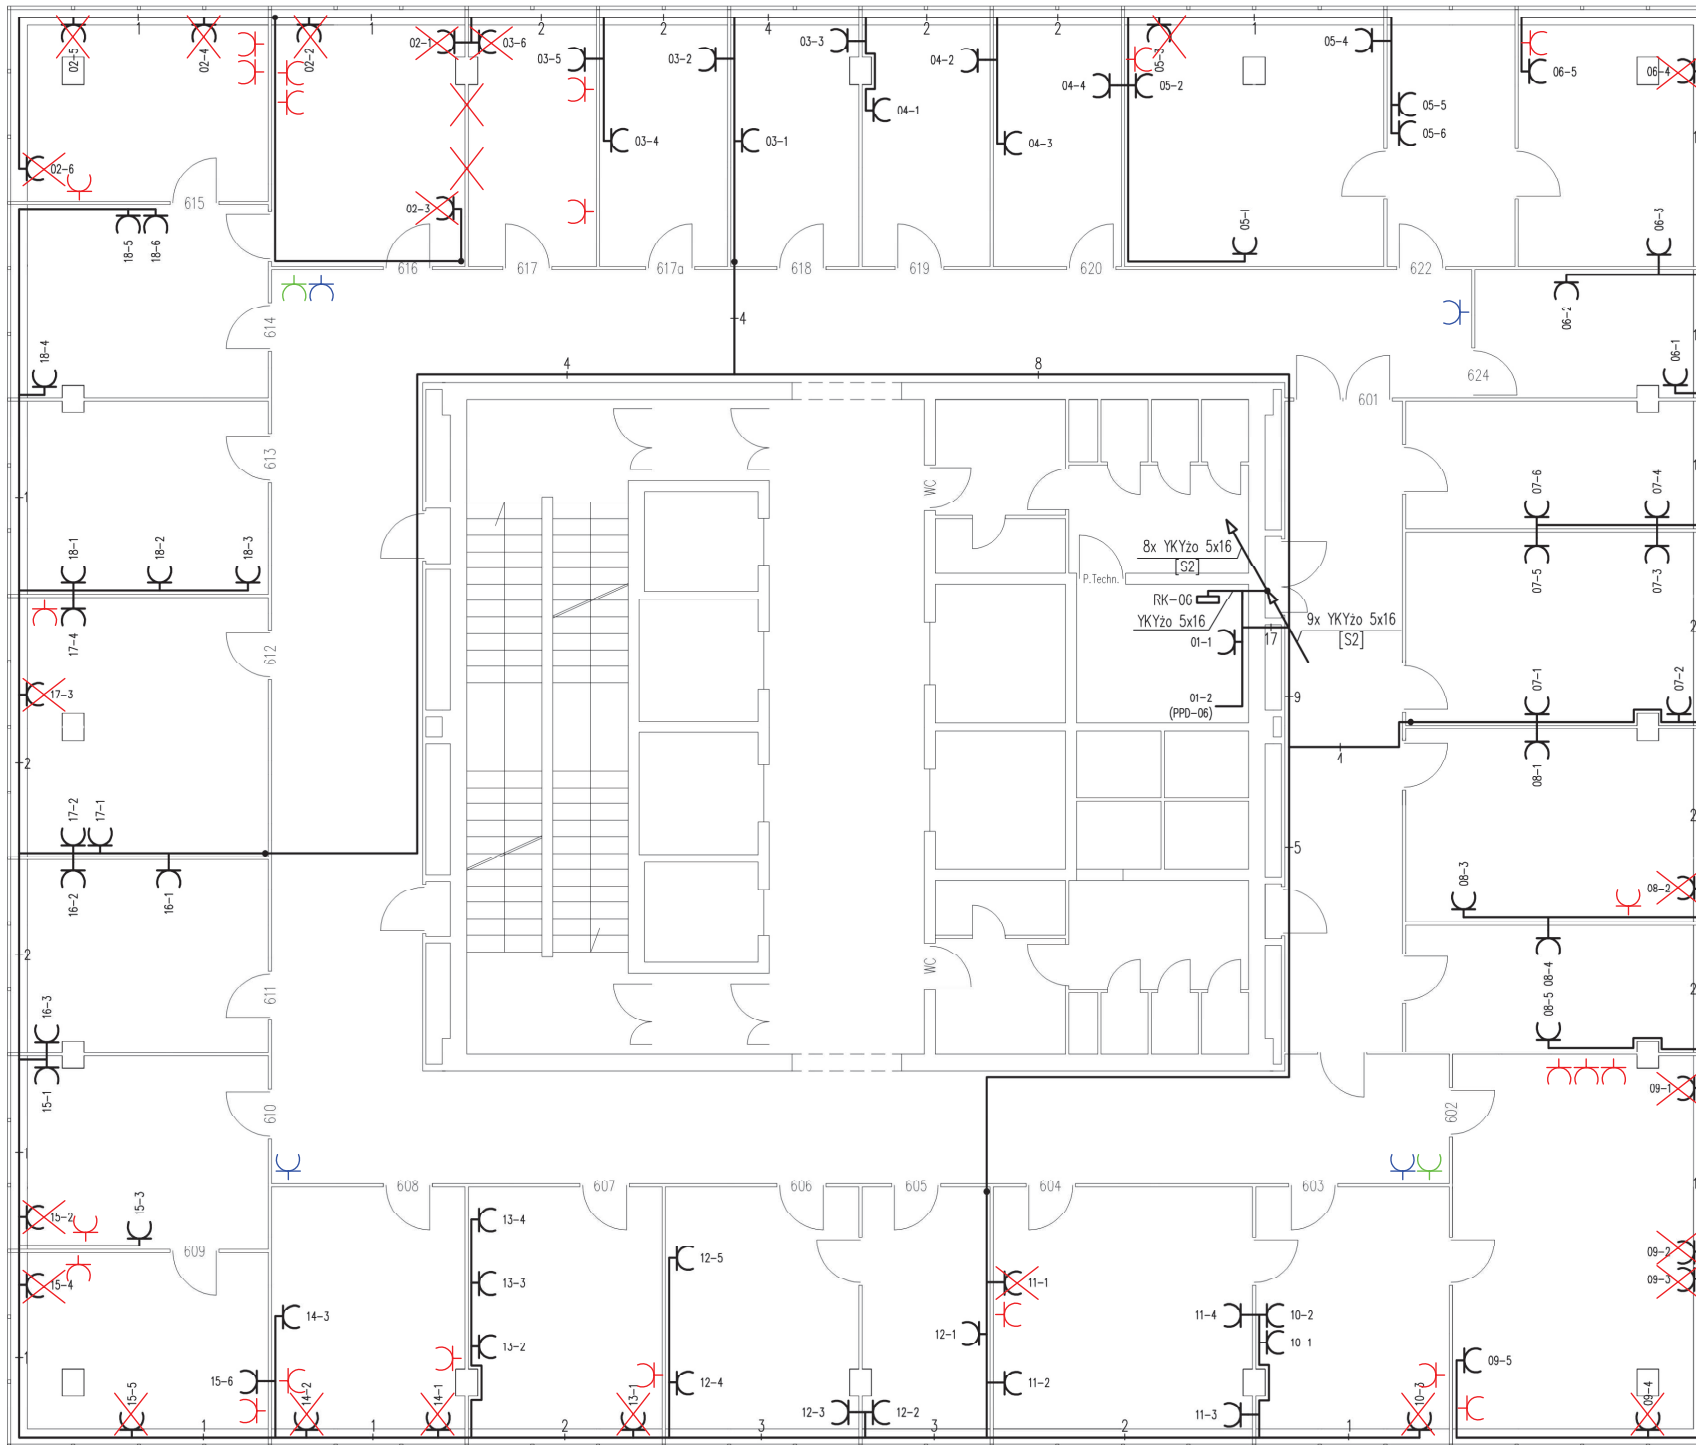

- Oznaczenia:**
- potrójne gniazdo wtyczkowe typu Mosaic 45 z blokadą mechaniczną instalowane natynkowo przy korytku PCV
 - rozdzielnica elektroenergetyczna
 - wyłącznik pożarowy zasilacza UPS
 - wyłącznik baterii
 - przewody i kable elektroenergetyczne
 - zmiana poziomu prowadzenia przewodów
 - 1 - oznaczenie liczby przewodów YDYzo 3x2,5 mm²
 - =2 - oznaczenie całkowitej liczby kabli i przewodów
 - 2-1 - oznaczenie gniazda: nr_obwodu-nr_gniazda
 - [S2] - szacht instalacji elektrycznych

- Uwagi:**
- Rozprowadzenie kabli i przewodów natynkowe.
 - Szczegóły instalacji i prowadzenia konstrukcji nośnych zostały przedstawione w projekcie instalacji telematycznej.


- gniazda do przesunięcia
- gniazda po przesunięciu
- gniazdo 230V drukarka - instalacja naścienna
- gniazdo 230V access point - instalacja w przestrzeni sufitu podwieszanego

ZAŁĄCZNIK NR 2 DO PFU

Ochrona od porażen:
SAMOCZYNNE WYŁĄCZENIE ZASILANIA

RZUT PIĘTRA 7

<p>Witold Ziolo LAN PROJEKT ul. Św. Kingi 21, 71-002 Szczecin tel. +48 91 453 44 50, +48 08 430 442 wziolo@lanprojekt.pl</p>	Nr projektu: 15B-2005-WZ
	Data: 12.2005
Tytuł projektu: Instalacja elektroenergetyczna zasilająca urządzenia komputerowe w budynku Lubuskiego Urzędu Wojewódzkiego ul. Jagiellończyka 8, Gorzów Wlkp.	
Tytuł rysunku: Plan instalacji – piętro VI	
Opracował: mgr inż. Witold Ziolo upr. 940916/07	Podpis:
Projektował: techn. Ryszard Filipowicz upr. 13/Sz/89	Podpis:
Sprawdził: mgr inż. Władysław Podgórski upr. 91/64	Podpis:
Wersja: 1	Skala: 1:100
Nr rysunku: 26	

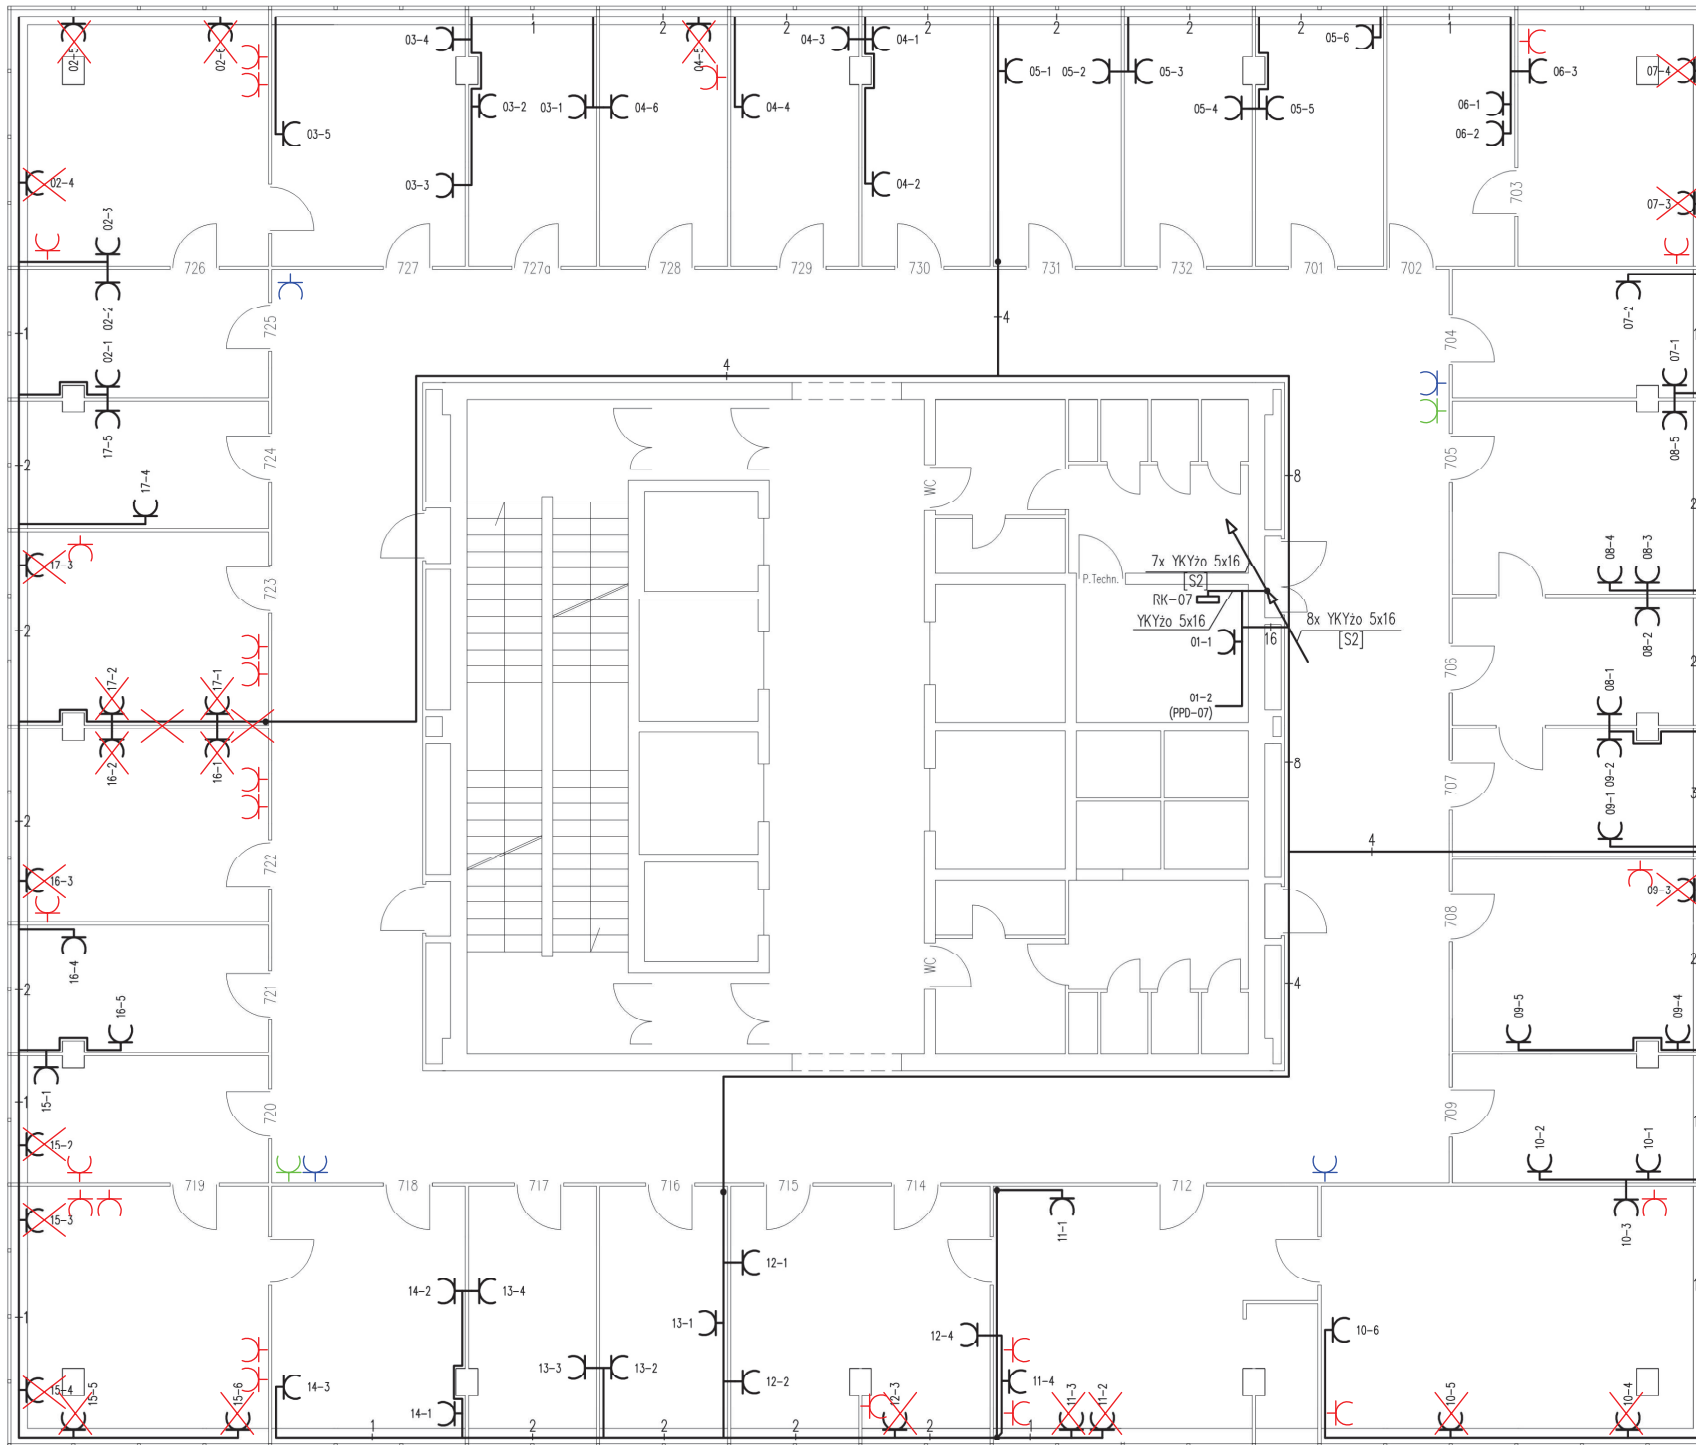

- Oznaczenia:**
- potrójne gniazdo wtyczkowe typu Mosaic 45 z blokadą mechaniczną instalowane natynkowo przy korytku PCV
 - rozdzielnica elektroenergetyczna
 - wyłącznik pożarowy zasilacza UPS
 - wyłącznik baterii
 - przewody i kable elektroenergetyczne
 - zmiana poziomu prowadzenia przewodów
 - 1 - oznaczenie liczby przewodów YDYżo 3x2,5 mm²
 - =2 - oznaczenie całkowitej liczby kabli i przewodów
 - 2-1 - oznaczenie gniazda: nr_obwodu-nr_gniazda
 - [S2] - szacht instalacji elektrycznych

Uwagi:

- Rozprowadzenie kabli i przewodów natynkowe.
- Szczegóły instalacji i prowadzenia konstrukcji nośnych zostały przedstawione w projekcie instalacji telematycznej.


- gniazda do przesunięcia
- gniazda po przesunięciu
- gniazdo 230V drukarka - instalacja naścienna
- gniazdo 230V access point - instalacja w przestrzeni sufitu podwieszanego

ZAŁĄCZNIK NR 2 DO PFU

Ochrona od porażen:
SAMOCZYNNY WYŁĄCZENIE ZASILANIA

RZUT PIĘTRA 8

<p>Witold Ziolo LAN PROJEKT ul. Św. Kingi 21, 71-432 Szczecin tel. +91 453 44 50, +608 430 442 wziolo@lanprojekt.pl</p>	Nr projektu: 15B-2005-WZ
	Data: 12.2005
Tytuł projektu: Instalacja elektroenergetyczna zasilająca urządzenia komputerowe w budynku Lubuskiego Urzędu Wojewódzkiego ul. Jagiellończyka 8, Gorzów Wlkp.	
Tytuł rysunku: Plan instalacji – piętro VII	
Opracował: mgr inż. Witold Ziolo upr. 940916/07	Podpis:
Projektował: techn. Ryszard Filipowicz upr. 13/Sz/89	Podpis:
Sprawdził: mgr inż. Władysław Podgórski upr. 91/64	Podpis:
Wersja: 1	Skala: 1:100
Nr rysunku: 28	

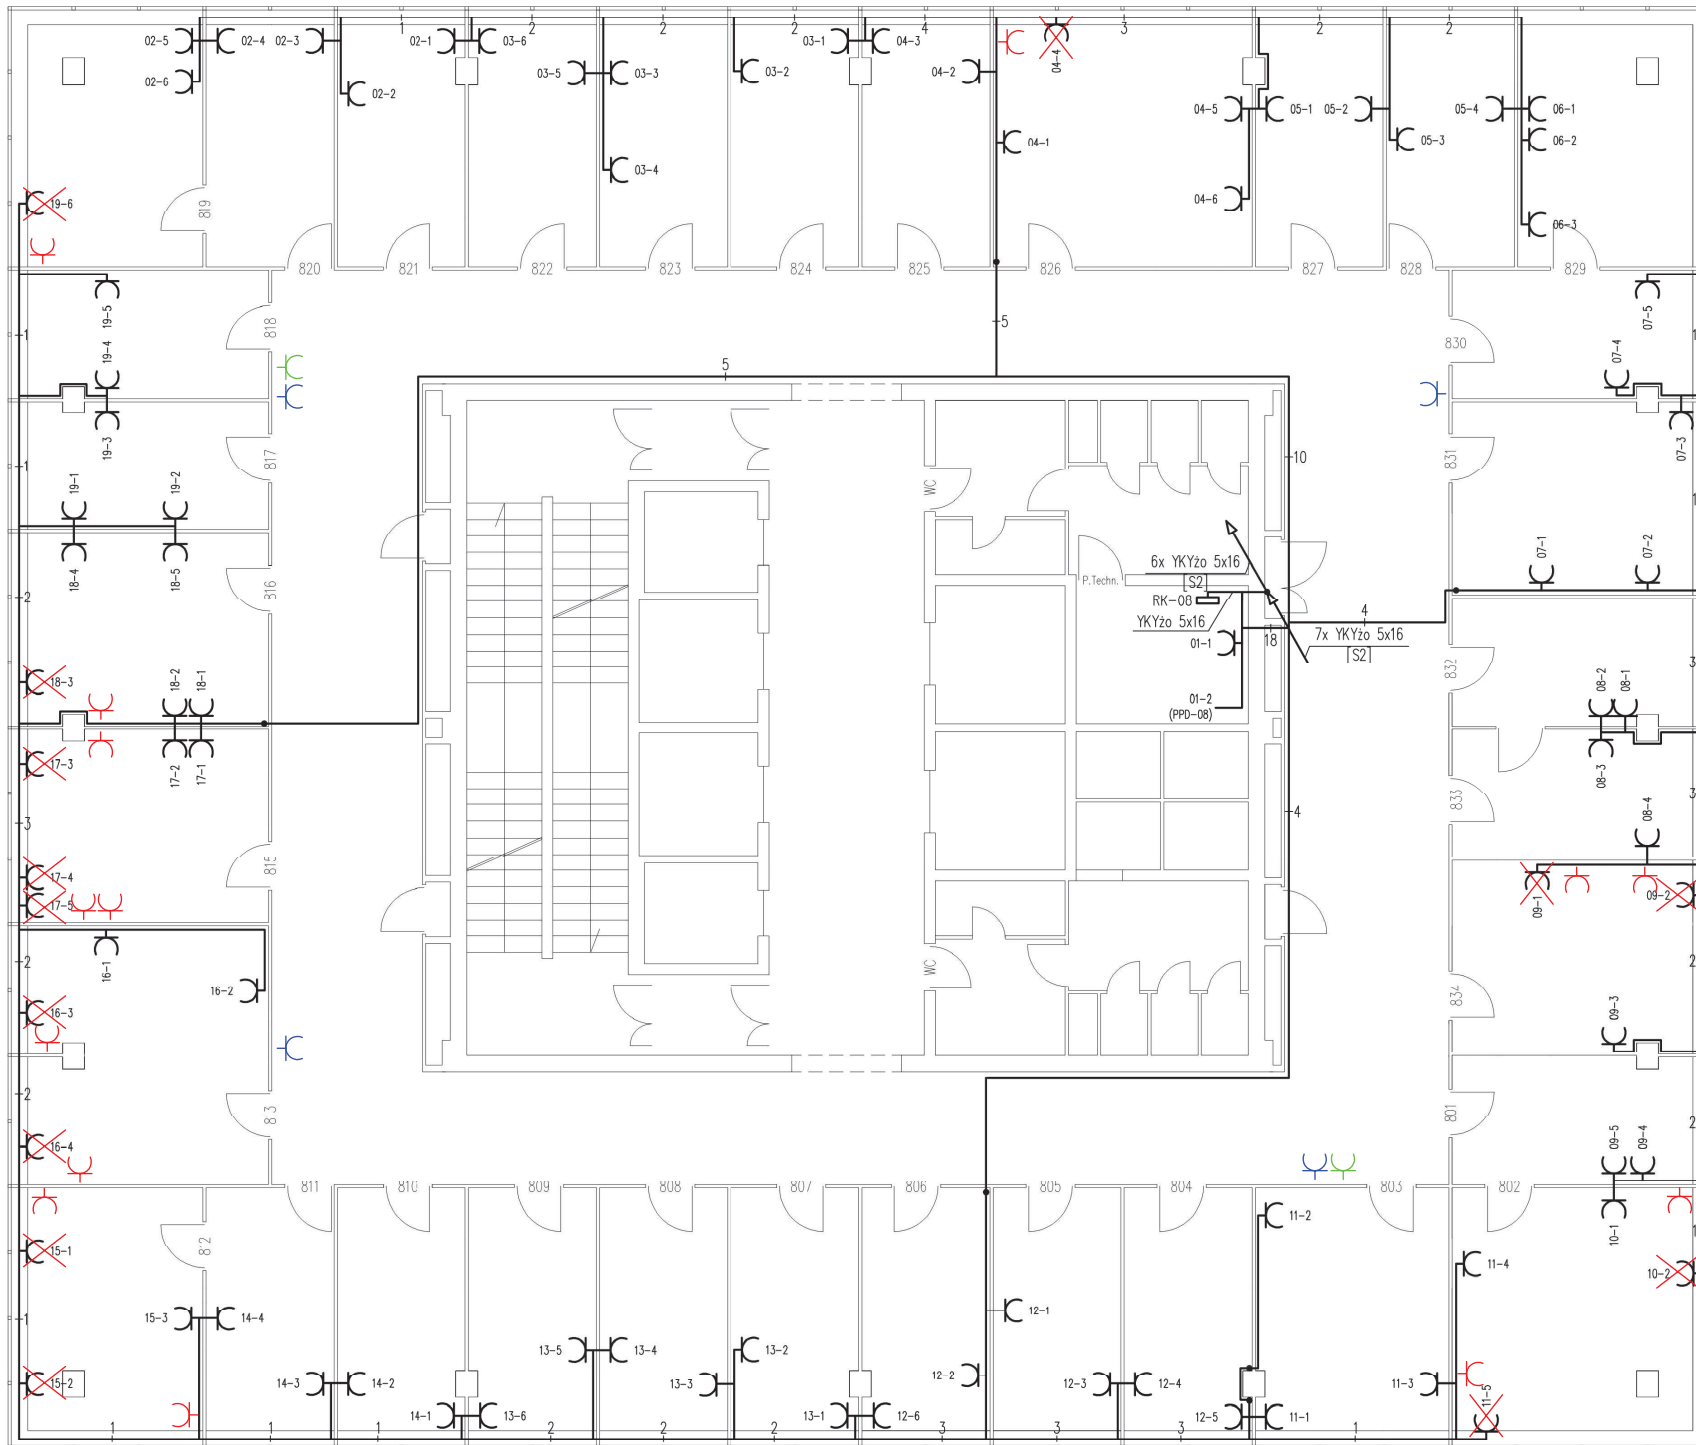

- Oznaczenia:**
- potrójne gniazdo wtyczkowe typu Mosaic 45 z blokadą mechaniczną instalowane natynkowo przy korytku PCV
 - rozdzielnica elektroenergetyczna
 - wyłącznik pożarowy zasilacza UPS
 - wyłącznik baterii
 - przewody i kable elektroenergetyczne
 - zmiana poziomu prowadzenia przewodów
 - 1 - oznaczenie liczby przewodów YDYzo 3x2,5 mm²
 - =2 - oznaczenie całkowitej liczby kabli i przewodów
 - 2-1 - oznaczenie gniazda: nr_obwodu-nr_gniazda
 - [S2] - szacht instalacji elektrycznych

Uwagi:

- Rozprowadzenie kabli i przewodów natynkowo.
- Szczegóły instalacji i prowadzenia konstrukcji nośnych zostały przedstawione w projekcie instalacji teleinformatycznej.


- gniazda do przesunięcia
- gniazda po przesunięciu
- gniazdo 230V drukarka - instalacja ścienna
- gniazdo 230V access point - instalacja w przestrzeni sufitu podwieszanego

ZAŁĄCZNIK NR 2 DO PFU

Ochrona od porażen:
SAMOCZYNNE WYŁĄCZENIE ZASILANIA

RZUT PIĘTRA 9

<p>Witold Ziolo LAN PROJEKT ul. Św. Kingi 21, 71-032 Szczecinek tel. +48 91 453 44 50, +48 08 430 44 42 wziolo@lanprojekt.pl</p>	Nr projektu: 15B-2005-WZ
	Data: 12.2005
Tytuł projektu: Instalacja elektroenergetyczna zasilająca urządzenia komputerowe w budynku Lubuskiego Urzędu Wojewódzkiego ul. Jagiellończyka 8, Gorzów Wlkp.	
Tytuł rysunku: Plan instalacji – piętro VIII	
Opracował: mgr inż. Witold Ziolo upr. 940916/07	Podpis:
Projektował: techn. Ryszard Filipowicz upr. 13/Sz/89	Podpis:
Sprawdził: mgr inż. Władysław Podgórski upr. 91/64	Podpis:
Wersja: 1	Skala: 1:100
Nr rysunku: 30	

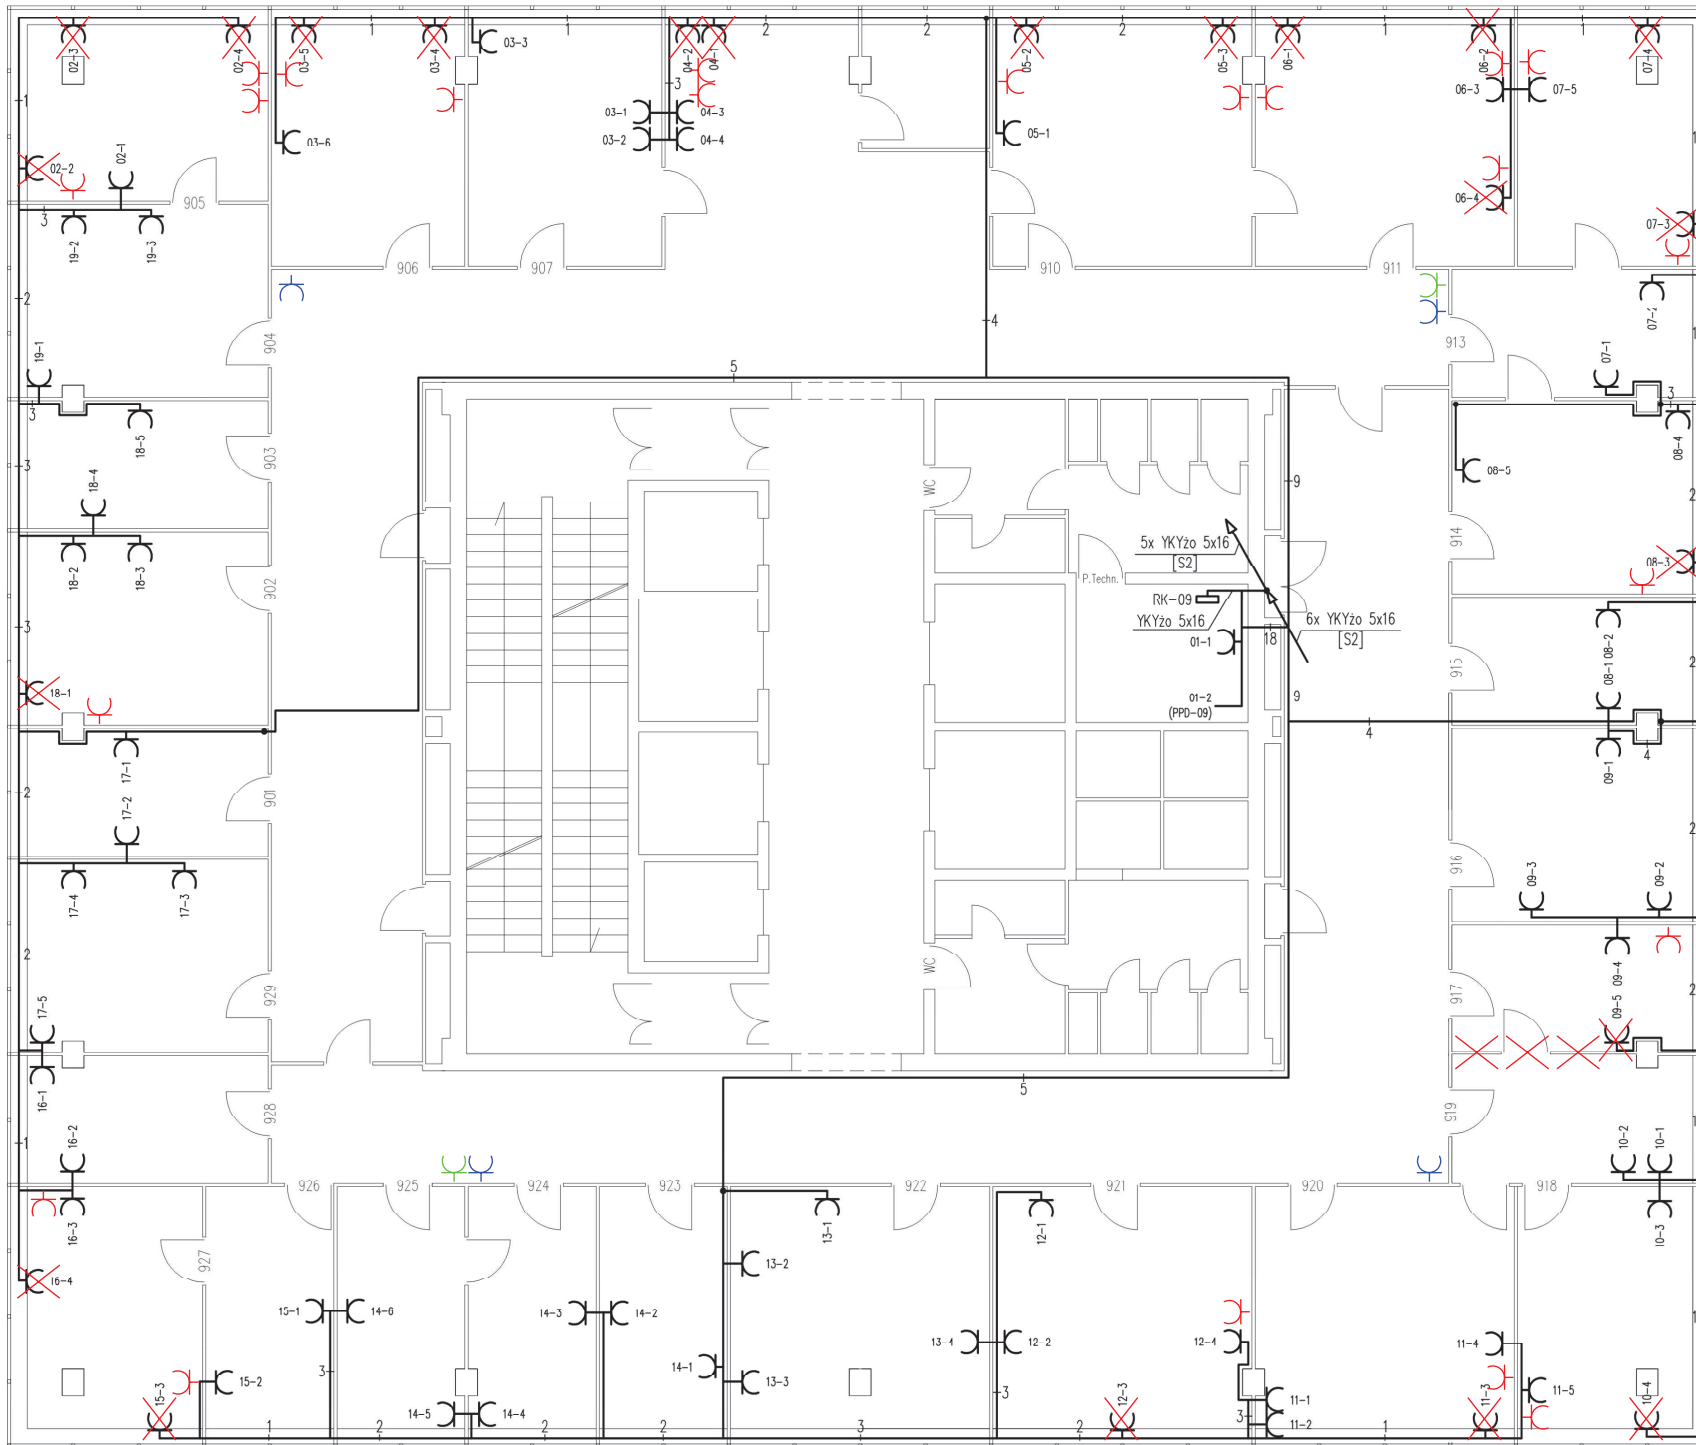

- Oznaczenia:**
- potrójne gniazdo wtyczkowe typu Mosaic 45 z blokadą mechaniczną instalowane natynkowo przy korytku PCV
 - rozdzielnica elektroenergetyczna
 - wyłącznik pożarowy zasilacza UPS
 - wyłącznik baterii
 - przewody i kable elektroenergetyczne
 - zmiana poziomu prowadzenia przewodów
 - 1 - oznaczenie liczby przewodów YDYżo 3x2,5 mm²
 - 2 - oznaczenie całkowitej liczby kabli i przewodów
 - 2-1 - oznaczenie gniazda: nr_obwodu-nr_gniazda
 - [S2] - szacht instalacji elektrycznych

- Uwagi:**
- Rozprowadzenie kabli i przewodów natynkowe.
 - Szczegóły instalacji i prowadzenia konstrukcji nośnych zostały przedstawione w projekcie instalacji telematycznej.


- gniazda do przesunięcia
- gniazda po przesunięciu
- gniazdo 230V drukarka - instalacja ścienna
- gniazdo 230V access point - instalacja w przestrzeni sufitu podwieszanego

ZAŁĄCZNIK NR 2 DO PFU

Ochrona od porażenia:
SAMOCZYNNY WYŁĄCZENIE ZASILANIA

RZUT PIĘTRA 10

<p>Witold Ziolo LAN PROJEKT ul. Św. Kingi 21, 71-4032 Szczeczin tel. +91 453 44 60, +908 430 442 wziolo@lanprojekt.pl</p>	Nr projektu: 15B-2005-WZ
	Data: 12.2005
Tytuł projektu: Instalacja elektroenergetyczna zasilająca urządzenia komputerowe w budynku Lubuskiego Urzędu Wojewódzkiego ul. Jagiellończyka 8, Gorzów Wlkp.	
Tytuł rysunku: Plan instalacji - piętro IX	
Opracował: mgr inż. Witold Ziolo upr. 940916/07	Podpis:
Projektował: techn. Ryszard Filipowicz upr. 13/Sz/89	Podpis:
Sprawdził: mgr inż. Władysław Podgórski upr. 91/64	Podpis:
Wersja: 1	Skala: 1:100
Nr rysunku: 32	

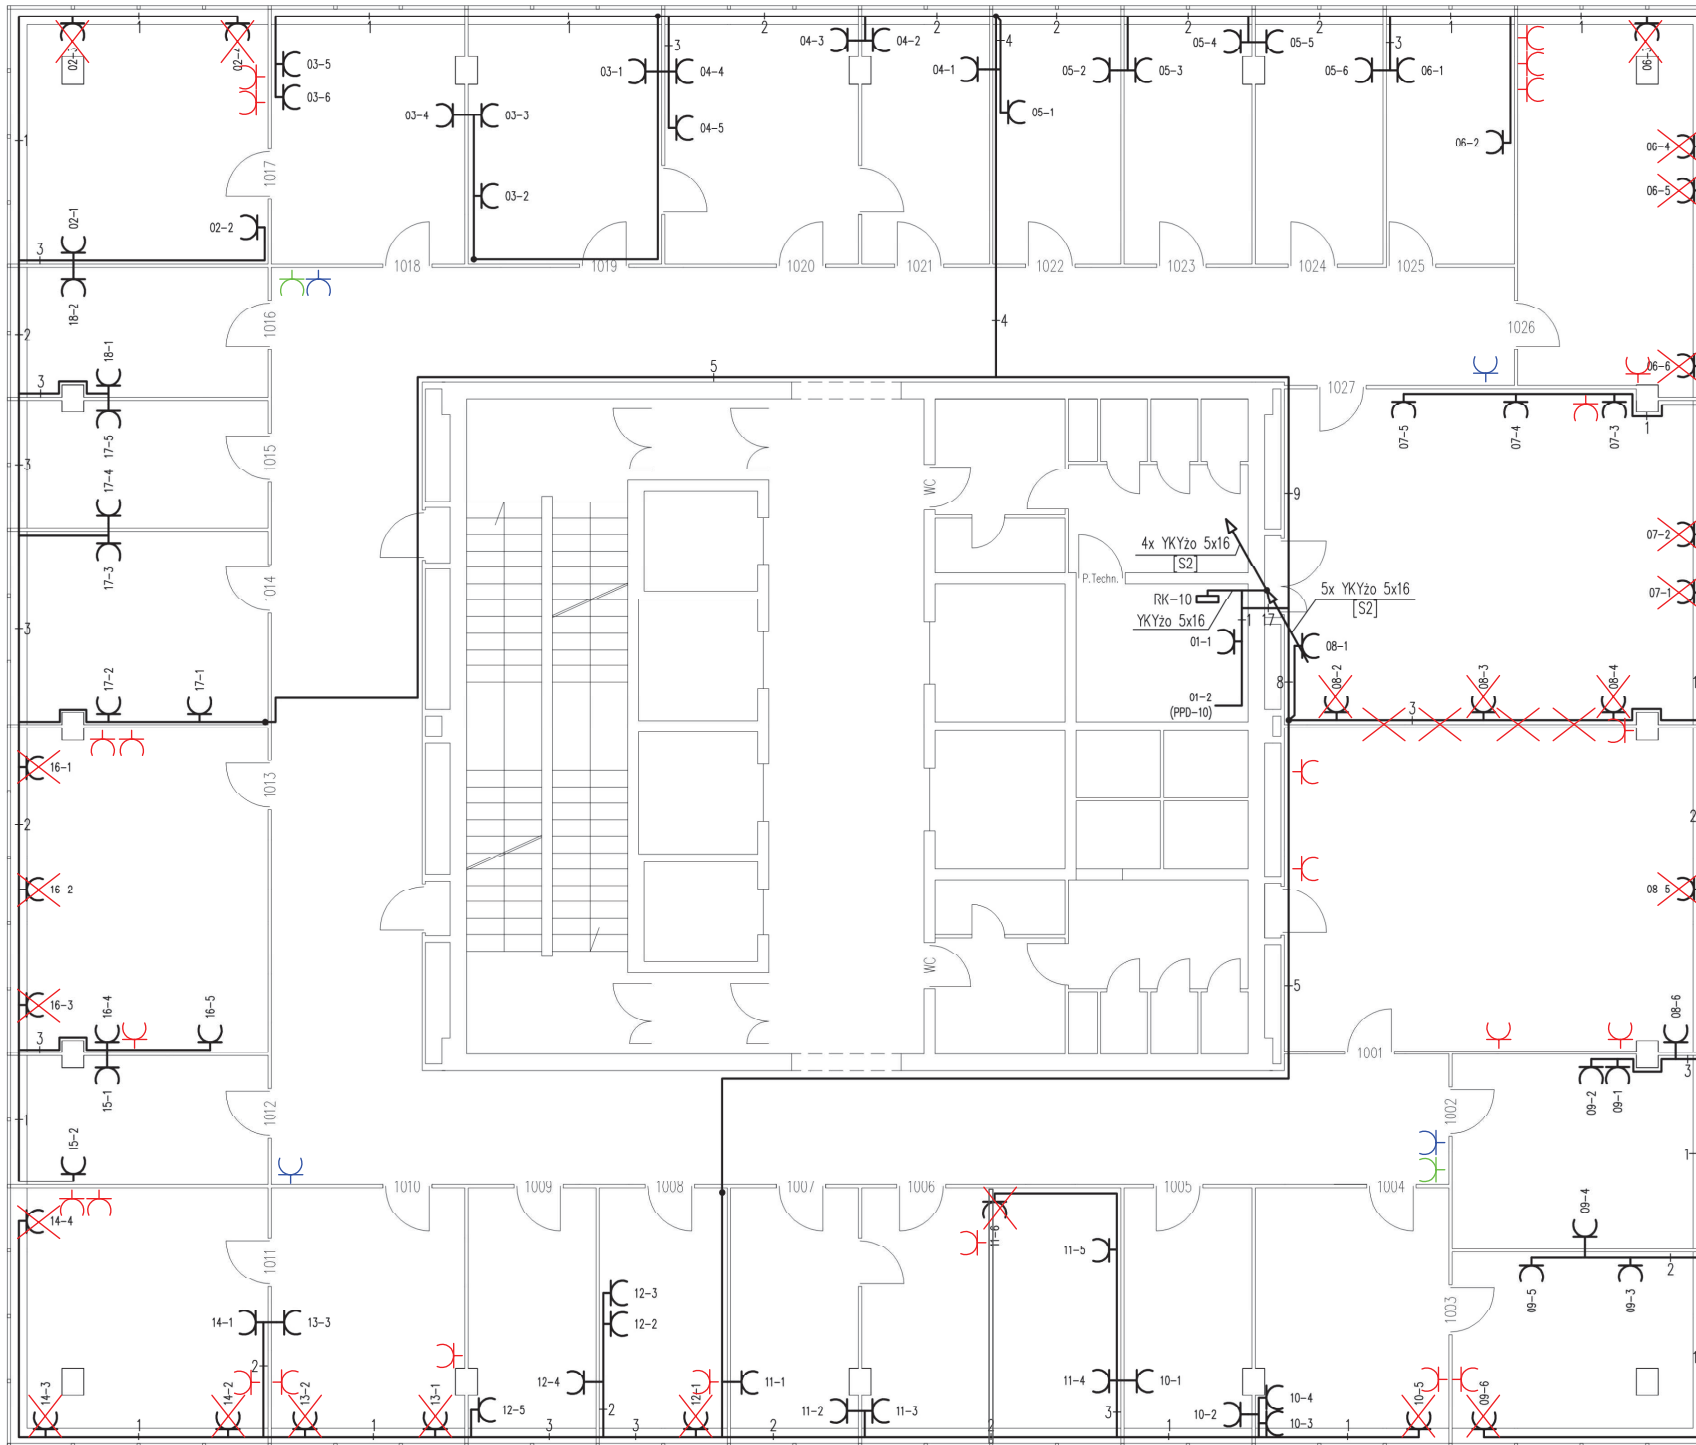

- Oznaczenia:**
- potrójne gniazdo wtyczkowe typu Mosaic 45 z blokadą mechaniczną instalowane natynkowo przy korytku PCV
 - rozdzielnica elektroenergetyczna
 - wyłącznik pożarowy zasilacza UPS
 - wyłącznik baterii
 - przewody i kable elektroenergetyczne
 - zmiana poziomu prowadzenia przewodów
 - 1 - oznaczenie liczby przewodów YDYżo 3x2,5 mm²
 - =2 - oznaczenie całkowitej liczby kabli i przewodów
 - 2-1 - oznaczenie gniazda: nr_obwodu-nr_gniazda
 - [S2] - szacht instalacji elektrycznych

Uwagi:

- Rozprowadzenie kabli i przewodów natynkowo.
- Szczegóły instalacji i prowadzenia konstrukcji nośnych zostały przedstawione w projekcie instalacji teleinformatycznej.


- gniazda do przesunięcia
- gniazda po przesunięciu
- gniazdo 230V drukarka - instalacja naścienna
- gniazdo 230V access point - instalacja w przestrzeni sufitu podwieszanego

ZAŁĄCZNIK NR 2 DO PFU

Ochrona od porażen:
SAMOCZYNNY WYŁĄCZENIE ZASILANIA

RZUT PIĘTRA 11

<p>Witold Ziolo ul. Św. Kingi 2/1, 71-403 Szczecinek tel. +91 453 44 50, +608 430 442 wziolo@lanprojekt.pl</p>	Nr projektu: 15B-2005-WZ
	Data: 12.2005
Tytuł projektu: Instalacja elektroenergetyczna zasilająca urządzenie komputerowe w budynku Lubuskiego Urzędu Wojewódzkiego ul. Jagiellończyka 8, Gorzów Wlkp.	
Tytuł rysunku: Plan instalacji - piętro X	
Opracował: mgr inż. Witold Ziolo upr. 940916/07	Podpis:
Projektował: techn. Ryszard Filipowicz upr. 13/Sz/89	Podpis:
Sprawdził: mgr inż. Władysław Podgórski upr. 91/64	Podpis:
Wersja: 1	Skala: 1:100
Nr rysunku: 34	

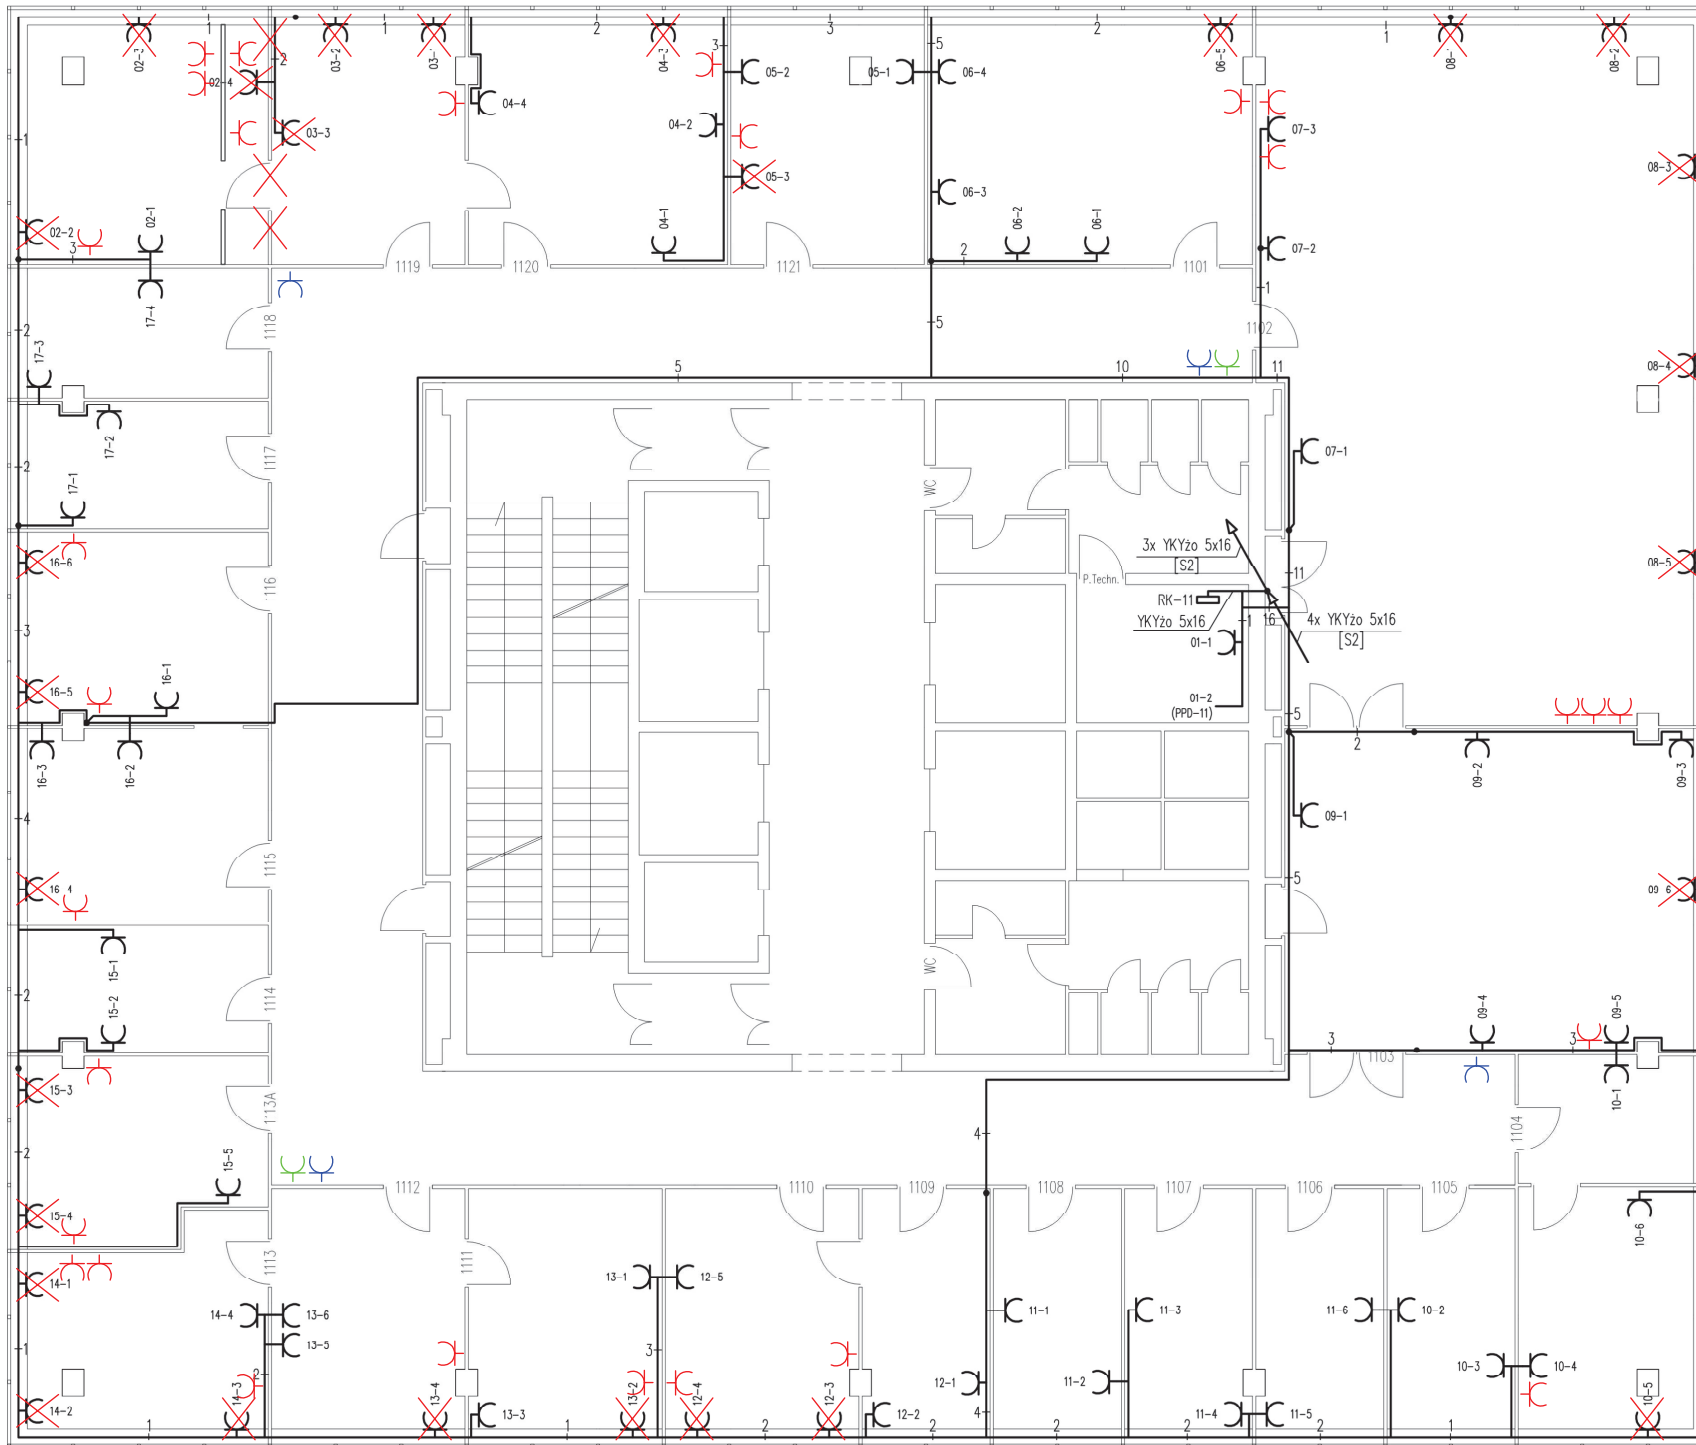

- Oznaczenia:**
- potrójne gniazdo wtyczkowe typu Mosaic 45 z blokadą mechaniczną instalowane natynkowo przy korytku PCV
 - rozdzielnica elektroenergetyczna
 - wyłącznik pożarowy zasilacza UPS
 - wyłącznik baterii
 - przewody i kable elektroenergetyczne
 - zmiana poziomu prowadzenia przewodów
 - 1 - oznaczenie liczby przewodów YDYžo 3x2,5 mm²
 - =2 - oznaczenie całkowitej liczby kabli i przewodów
 - 2-1 - oznaczenie gniazda: nr_obwodu-nr_gniazda
 - [S2] - szacht instalacji elektrycznych
- Uwagi:**
- Rozprowadzenie kabli i przewodów natynkowe.
 - Szczegóły instalacji i prowadzenia konstrukcji nośnych zostały przedstawione w projekcie instalacji telemformatycznej.


- gniazda do przesunięcia
- gniazda po przesunięciu
- gniazdo 230V drukarka - instalacja naścienna
- gniazdo 230V access point - instalacja w przestrzeni sufitu podwieszanego

ZAŁĄCZNIK NR 2 DO PFU

Ochrona od porażenia:
SAMOCZYNNY WYŁĄCZENIE ZASILANIA

RZUT PIĘTRA 12

<p>Witold Ziolo LAN PROJEKT ul. Św. Kingi 21, 71-002 Szczecin tel. +48 91 453 44 50, +48 08 430 442 wziolo@lanprojekt.pl</p>	Nr projektu: 15B-2005-WZ
	Data: 12.2005
Tytuł projektu: Instalacja elektroenergetyczna zasilająca urządzenia komputerowe w budynku Lubuskiego Urzędu Wojewódzkiego ul. Jagiellończyka 8, Gorzów Wlkp.	
Tytuł rysunku: Plan instalacji – piętro XI	
Opracował: mgr inż. Witold Ziolo upr. 940916/07	Podpis:
Projektował: techn. Ryszard Filipowicz upr. 13/Sz/89	Podpis:
Sprawdził: mgr inż. Władysław Podgórski upr. 91/64	Podpis:
Wersja: 1	Skala: 1:100
Nr rysunku: 36	

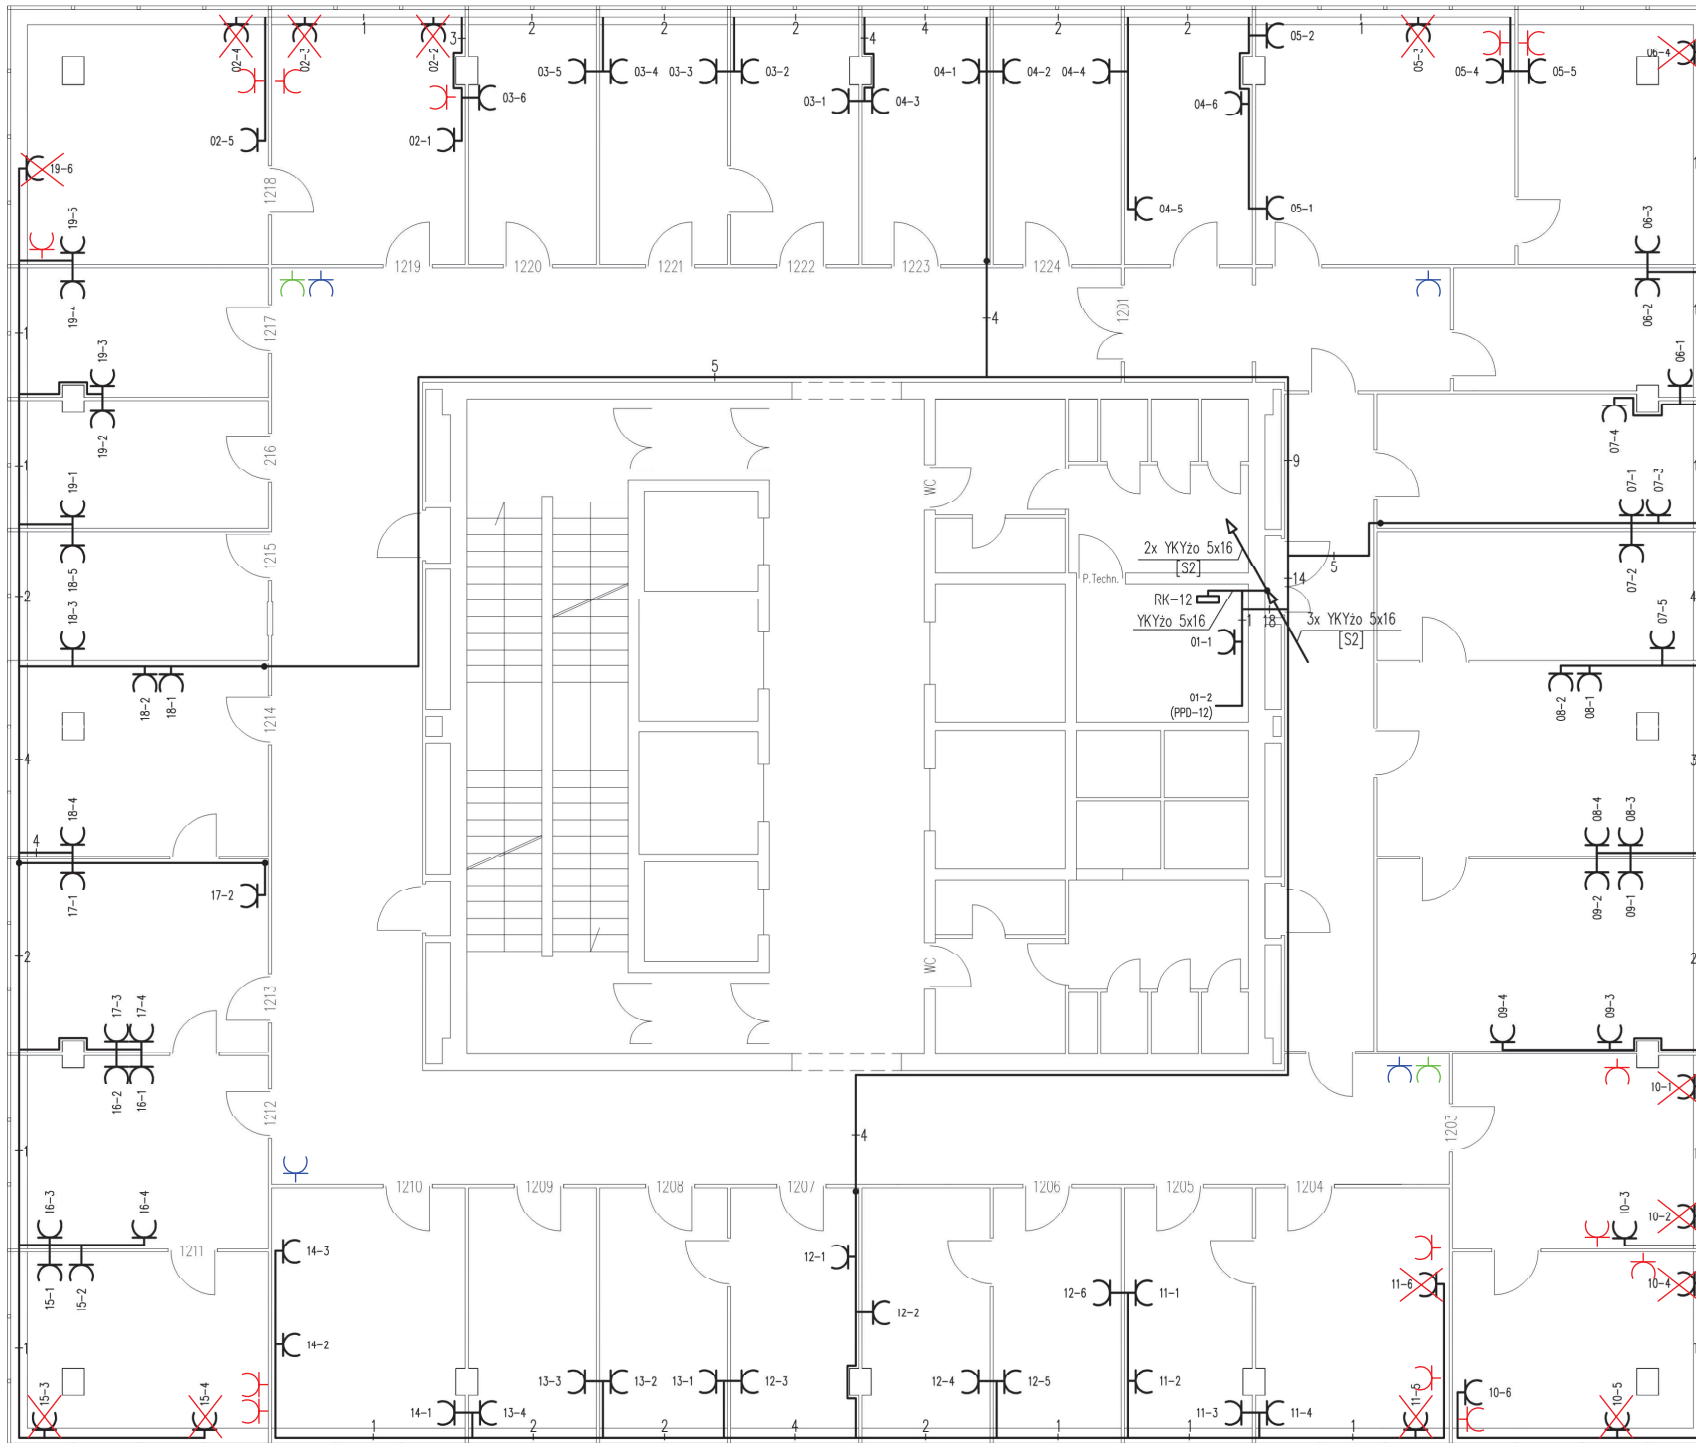

- Oznaczenia:**
- potrójne gniazdo wtyczkowe typu Mosaic 45 z blokadą mechaniczną instalowane natynkowo przy korytku PCV
 - rozdzielnica elektroenergetyczna
 - wyłącznik pożarowy zasilacza UPS
 - wyłącznik baterii
 - przewody i kable elektroenergetyczne
 - zmiana poziomu prowadzenia przewodów
 - 1 - oznaczenie liczby przewodów YDYzo 3x2,5 mm²
 - =2 - oznaczenie całkowitej liczby kabli i przewodów
 - 2-1 - oznaczenie gniazda: nr_obwodu-nr_gniazda
 - [S2] - szacht instalacji elektrycznych

- Uwagi:**
- Rozprowadzenie kabli i przewodów natynkowe.
 - Szczegóły instalacji i prowadzenia konstrukcji nośnych zostały przedstawione w projekcie instalacji telematycznej.


- gniazda do przesunięcia
- gniazda po przesunięciu
- gniazdo 230V drukarka - instalacja ścienna
- gniazdo 230V access point - Instalacja w przestrzeni sufitu podwieszanego

ZAŁĄCZNIK NR 2 DO PFU

Ochrona od porażen:
SAMOCZYNNY WYŁĄCZENIE ZASILANIA

RZUT PIĘTRA 13

<p>Witold Ziolo LAN PROJEKT ul. Św. Kingi 2-1, 71-103 Szczecin tel. +91 453 44 50, +608 430 442 wziolo@lanprojekt.pl</p>	Nr projektu: 15B-2005-WZ
	Data: 12.2005
Tytuł projektu: Instalacja elektroenergetyczna zasilająca urządzenia komputerowe w budynku Lubuskiego Urzędu Wojewódzkiego ul. Jagiellończyka 8, Gorzów Wlkp.	
Tytuł rysunku: Plan instalacji – piętro XII	
Opracował: mgr inż. Witold Ziolo upr. 940916/07	Podpis:
Projektował: techn. Ryszard Filipowicz upr. 13/Sz/89	Podpis:
Sprawdził: mgr inż. Władysław Podgórski upr. 91/64	Podpis:
Wersja: 1	Skala: 1:100
Nr rysunku: 38	

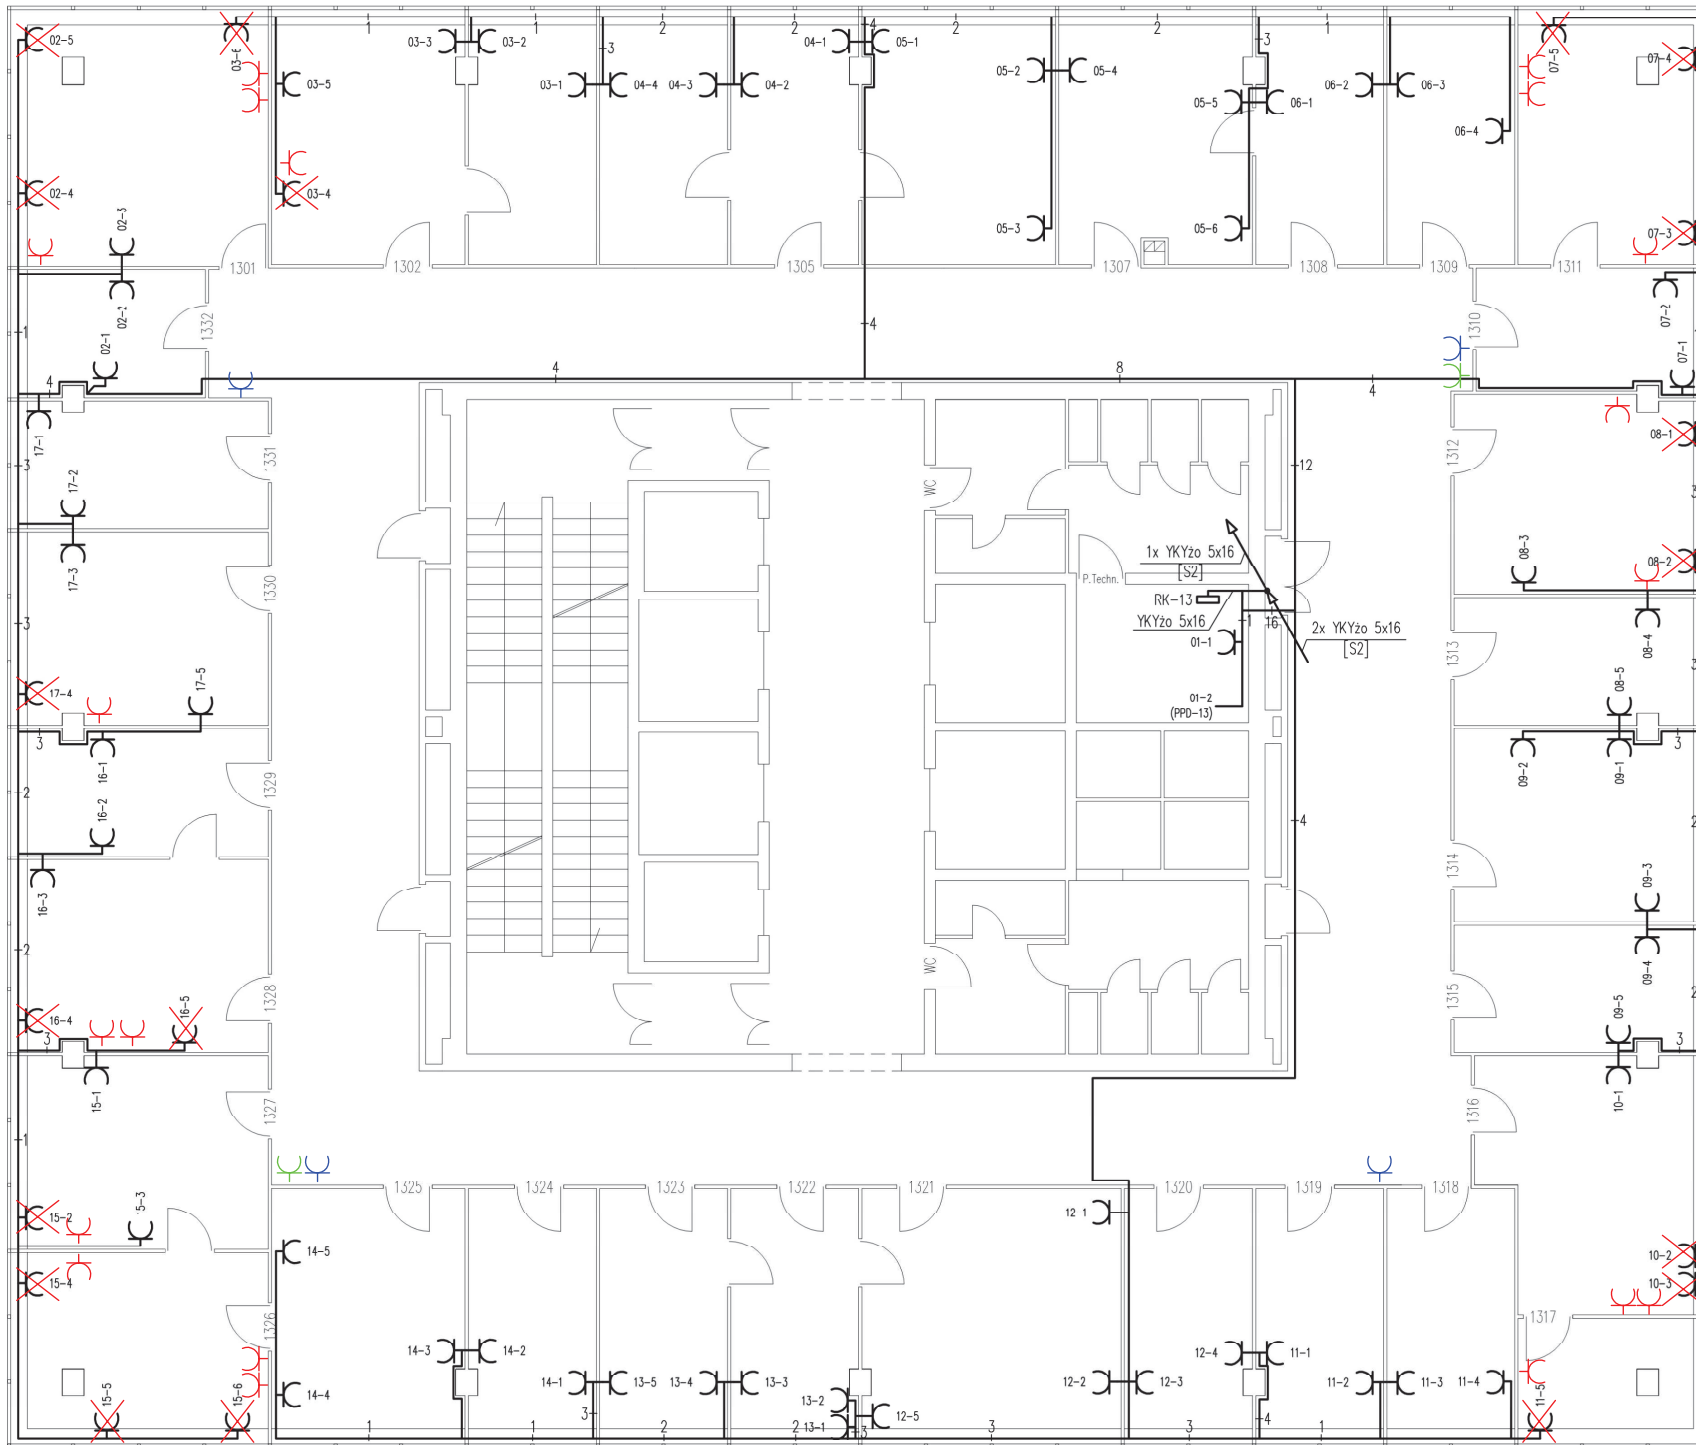

- Oznaczenia:**
- potrójne gniazdo wtyczkowe typu Mosaic 45 z blokadą mechaniczną instalowane natynkowo przy korytku PCV
 - rozdzielnica elektroenergetyczna
 - wyłącznik pożarowy zasilacza UPS
 - wyłącznik baterii
 - przewody i kable elektroenergetyczne
 - zmiana poziomu prowadzenia przewodów
 - oznaczenie liczby przewodów YDYzo 3x2,5 mm²
 - oznaczenie całkowitej liczby kabli i przewodów
 - 2-1 - oznaczenie gniazda: nr_obwodu-nr_gniazda
 - [S2] - szacht instalacji elektrycznych

- Uwagi:**
- Rozprowadzenie kabli i przewodów natynkowe.
 - Szczegóły instalacji i prowadzenia konstrukcji nośnych zostały przedstawione w projekcie instalacji telematycznej.


- gniazda do przesunięcia
- gniazda po przesunięciu
- gniazdo 230V drukarka - instalacja naścienna
- gniazdo 230V access point - instalacja w przestrzeni sufitu podwieszanego

ZAŁĄCZNIK NR 2 DO PFU

Ochrona od porażen:
SAMOCZYNNY WYŁĄCZENIE ZASILANIA

RZUT PIĘTRA 14

<p>Witold Ziolo LAN PROJEKT ul. Św. Kingi 21, 71-402 Szczecin tel. +91 463 44 50, +4808 430 442 wziolo@lanprojekt.pl</p>	Nr projektu: 15B-2005-WZ
	Data: 12.2005
Tytuł projektu: Instalacja elektroenergetyczna zasilająca urządzenia komputerowe w budynku Lubuskiego Urzędu Wojewódzkiego ul. Jagiellończyka 8, Gorzów Wlkp.	
Tytuł rysunku: Plan instalacji – piętro XIII	
Opracował: mgr inż. Witold Ziolo upr. 940916/07	Podpis:
Projektował: techn. Ryszard Filipowicz upr. 13/Sz/89	Podpis:
Sprawdził: mgr inż. Władysław Podgórski upr. 91/64	Podpis:
Wersja: 1	Skala: 1:100
Nr rysunku: 40	

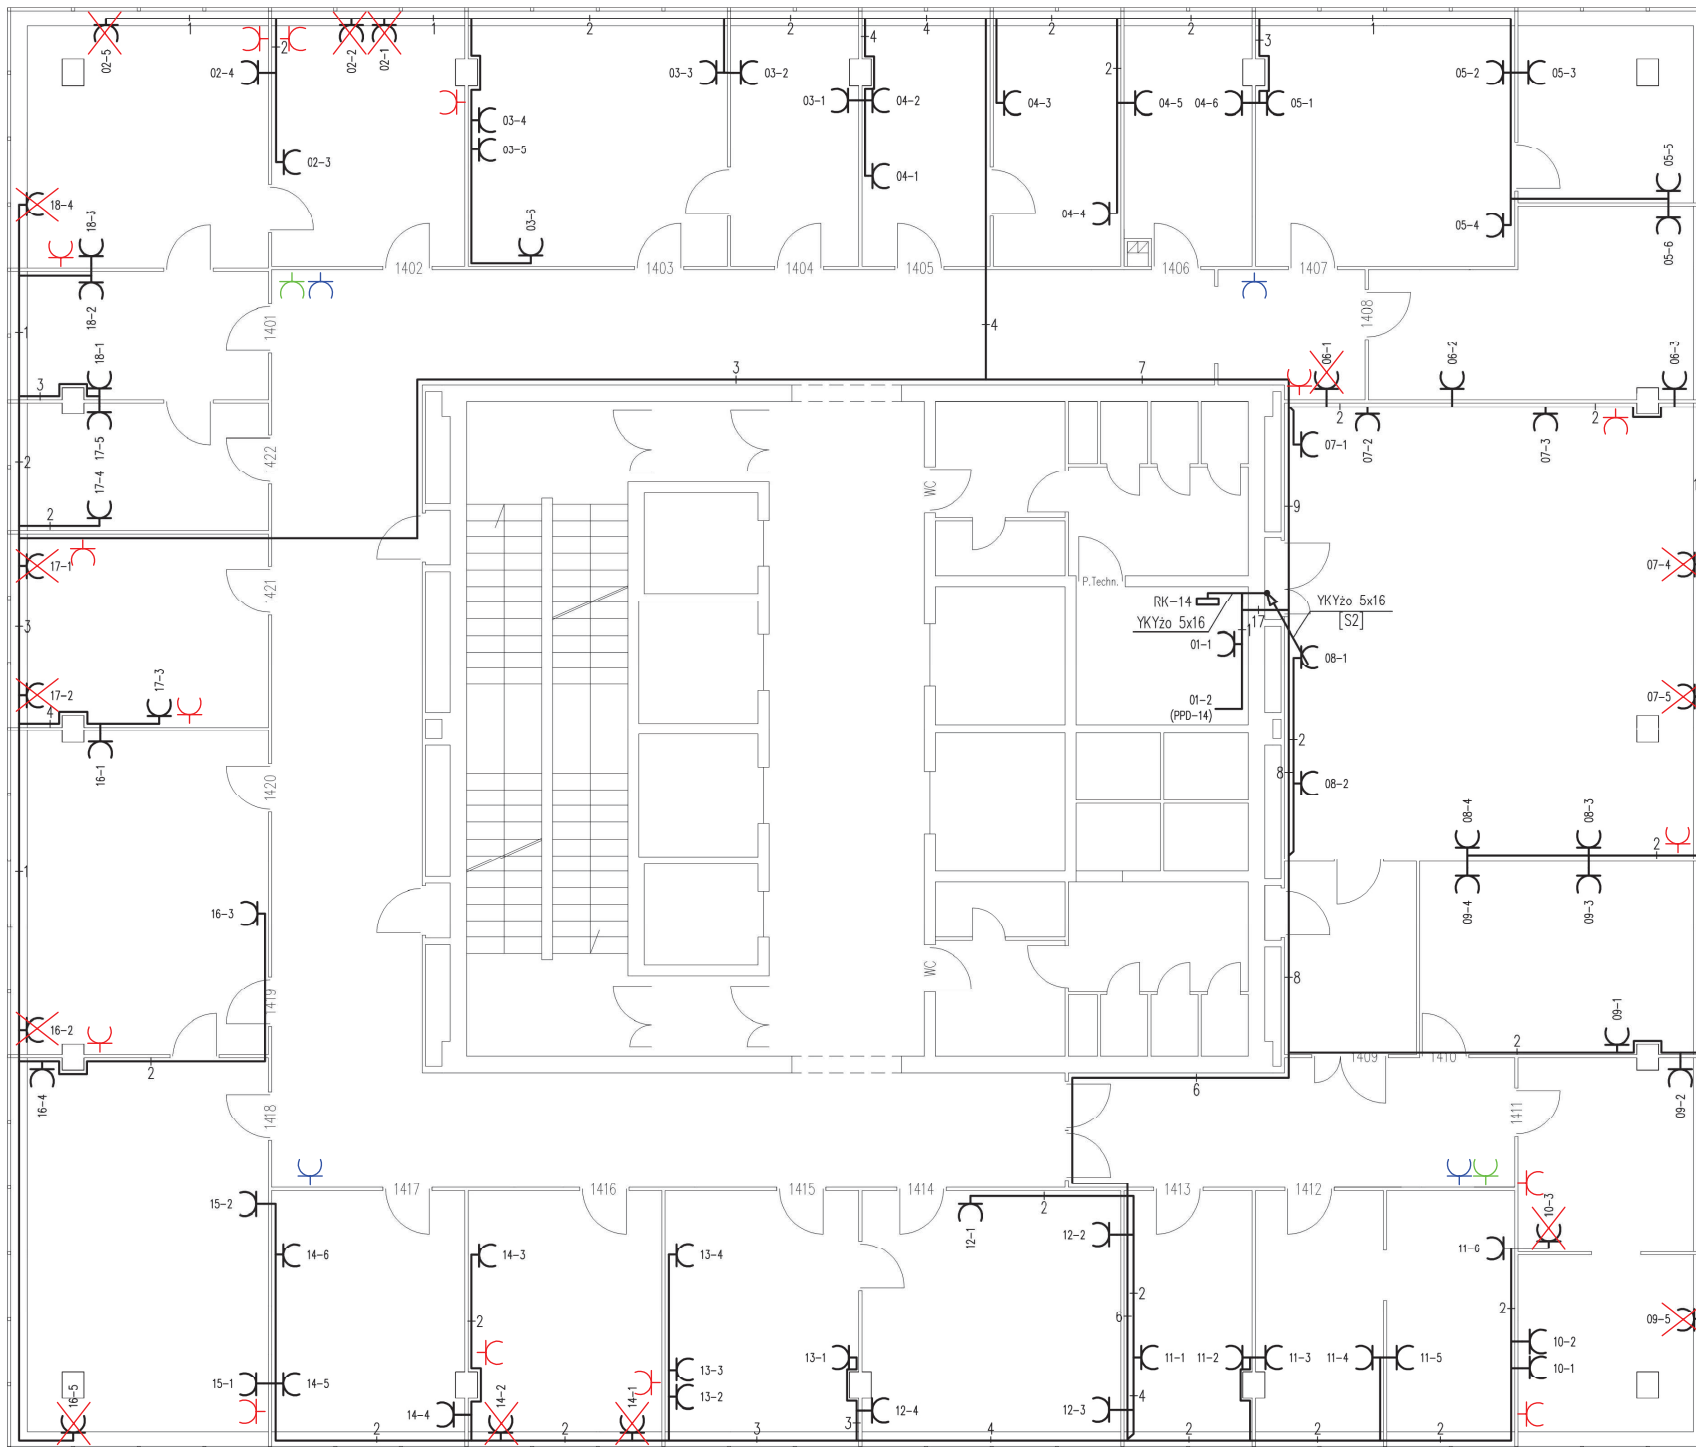

- Oznaczenia:**
- potrójne gniazdo wtyczkowe typu Mosaic 45 z blokadą mechaniczną instalowane natynkowo przy korytku PCV
 - rozdzielnica elektroenergetyczna
 - wyłącznik pożarowy zasilacza UPS
 - wyłącznik baterii
 - przewody i kable elektroenergetyczne
 - zmiana poziomu prowadzenia przewodów
 - 1 - oznaczenie liczby przewodów YDYzo 3x2,5 mm²
 - =2 - oznaczenie całkowitej liczby kabli i przewodów
 - 2-1 - oznaczenie gniazda: nr_obwodu-nr_gniazda
 - [S2] - szacht instalacji elektrycznych

Uwagi:

- Rozprowadzenie kabli i przewodów natynkowe.
- Szczegóły instalacji i prowadzenia konstrukcji nośnych zostały przedstawione w projekcie instalacji telematycznej.

- gniazda do przesunięcia
- gniazda po przesunięciu
- gniazdo 230V drukarka - instalacja naścienna
- gniazdo 230V access point - instalacja w przestrzeni sufitu podwieszanego

ZAŁĄCZNIK NR 2 DO PFU

Ochrona od porażenia:
SAMOCZYNNE WYŁĄCZENIE ZASILANIA

RZUT PIĘTRA 15

<p>Witold Ziolo LAN PROJEKT ul. Św. Kingi 21, 71-032 Szczecin tel. +48 91 453 44 50, +48 08 430 442 wziolo@lanprojekt.pl</p>	Nr projektu: 15B-2005-WZ
	Data: 12.2005
Tytuł projektu: Instalacja elektroenergetyczna zasilająca urządzenia komputerowe w budynku Lubuskiego Urzędu Wojewódzkiego ul. Jagiellończyka 8, Gorzów Wlkp.	
Tytuł rysunku: Plan instalacji – piętro XIV	
Opracował: mgr inż. Witold Ziolo upr. 940916/07	Podpis:
Projektował: techn. Ryszard Filipowicz upr. 13/Sz/89	Podpis:
Sprawdził: mgr inż. Władysław Podgórski upr. 91/64	Podpis:
Wersja: 1	Skala: 1:100
Nr rysunku: 42	