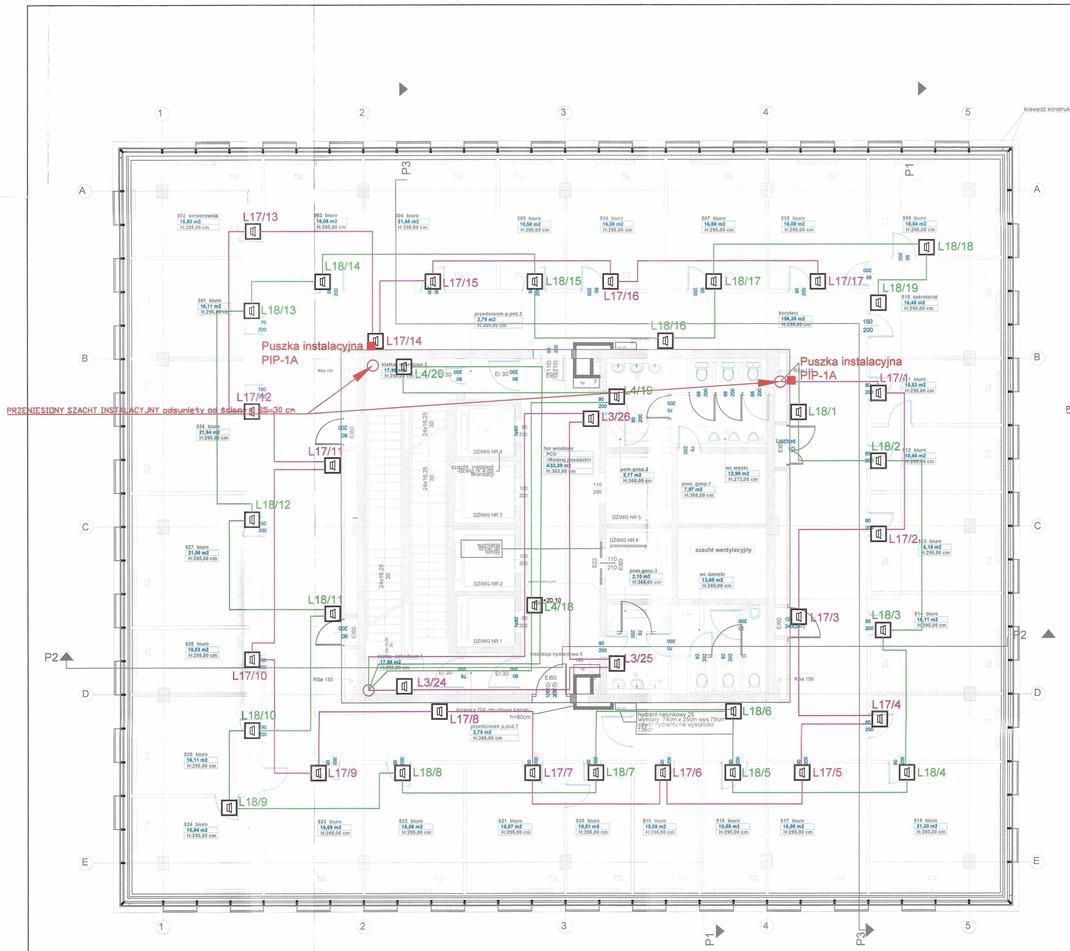

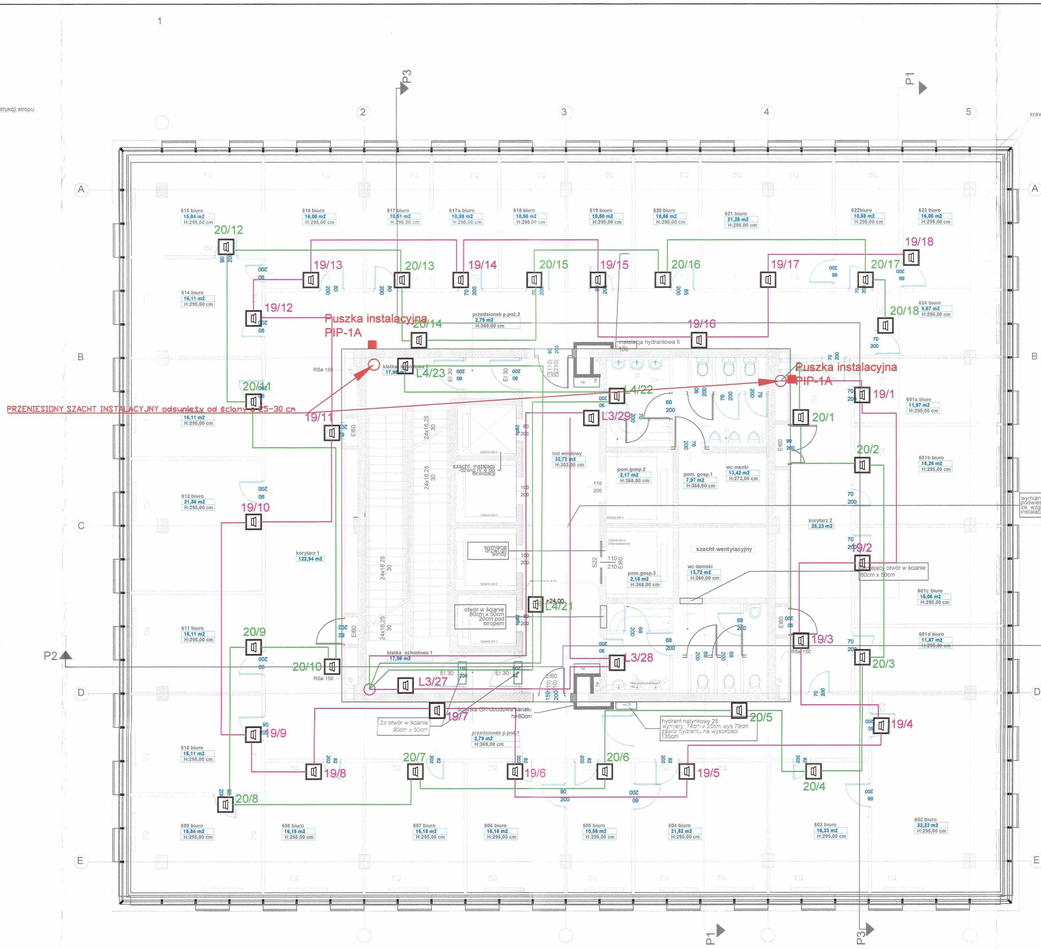

1) Linie głośnikowe prowadzić naprzemiennie zapewniając właściwą redundancję (zgodnie w wytycznymi oraz przepisam i ppoż. oraz PN).
2) Każdą linię głośnikową oznaczyć czytelnie i trwale w szafie DSO
3) Przejścia przez strefy pożarowe uszczelnić właściwą masą ognioodporną.
4) Przewody łączyć tylko i wyłącznie w certyfikowanych puszkach głośników, używając kostek ceramicznych.
5) Każdą linię głośnikową należy bezwzględnie zakończyć modułem końca linii.
6) Szafę DSO i jej komunikaty należy programowac równolegle z systemami SAP.
7) Zasilanie szaf DSO z obwodów pożarowych, odpowiednio opisanych.
8) Mikrofon strażaka priorytetowy umieszczony w pomieszczeniu DSO oprogramowae jako priorytetowy nad każdym komunikatem DSO.

DSO – Szafa DSO z zasilaczem pożarowym i urządzeniami aktywnymi
– Głośnik sufitowy ppoż.6W
– Głośnik ścienny ppoż. 6W
– Mikrofon strażaka
MIC – Mikrofon Strażaka Priorytetowy
– Linia głośnikowa A/B – HTKSH PH90 2x1,5
– Oznaczenie głośnika na linii

DOKUMENTACJA POWYKONAWCZA

PRAWA AUTORSKIE ZASTRZEŻONE
Przedmiotowy projekt i utwór architektoniczny jest chroniony prawem autorskim zgodnie z art. 1 i następne Ustawy o Prawie Autorskim i Prawach Pokrewnych z dn. 4 lutego 1994r(DU nr 24 poz. 83 z 23 lutego 1994)

DOMINO
grupa architektoniczna
ul. Mickiewicza 118/5 71-140 Szczecin
tel./fax 091 487 40 70 tel. 091 487 74 19

projekt / obiekt:
PROJEKT ZAMIENNY NR 2
PRZEBUDOWA I ROZBUDOWA BUDYNKU LUBUSKIEGO URZĘDU WOJEWÓDZKIEGO ZWIĄZANA Z JEGO MODERNIZACJĄ WRAZ Z WYBURZENIAMI I ZAGOSPODAROWANIEM TERENU ORAZ NIEZBĘDNYMI ZMIANAMI W ZAKRESIE INFRASTRUKTURY UZBROJENIA TERENU

adres:
Lubuski Urząd Wojewódzki
ul. Jagiellończyka 8
66-400 Gorzów Wielkopolski
dz.nr 370, 371/2, 372, 344, 380/1, 381, 382
obręb 5 Śródmieście Gorzów Wielkopolski

inwestor /adres:
Lubuski Urząd Wojewódzki
ul. Jagiellończyka 8
66-400 Gorzów Wielkopolski

rysunek / temat / treść:
INSTALACJA DSO - PIETRO 5, 6

architektura:
projektant PROWADZĄCY: podpis:
mgr inż.arch. Wojciech Dunaj
upr.nr 2/ZPOIA/2002 do projektowania w specjalności architektonicznej bez ograniczeń

opracowanie: podpis:
Kacper Konarzewski

mgr inż. Tomasz Kowalkowski
nr upr.: SA4 nr 16/P/2009
upr. SITP nr 1296/08

faza: branża: nyk. nr:
P.W. ZABEZPIECZENIA PPOŻ. DSO 5
skala: miejscie i data:
1:100 Szczecin 15.12.2012 r.

KIEROWNIK BUDOWY inż. Marcin Małycha nr upr. LUBUSKIE/0/KOBO/08