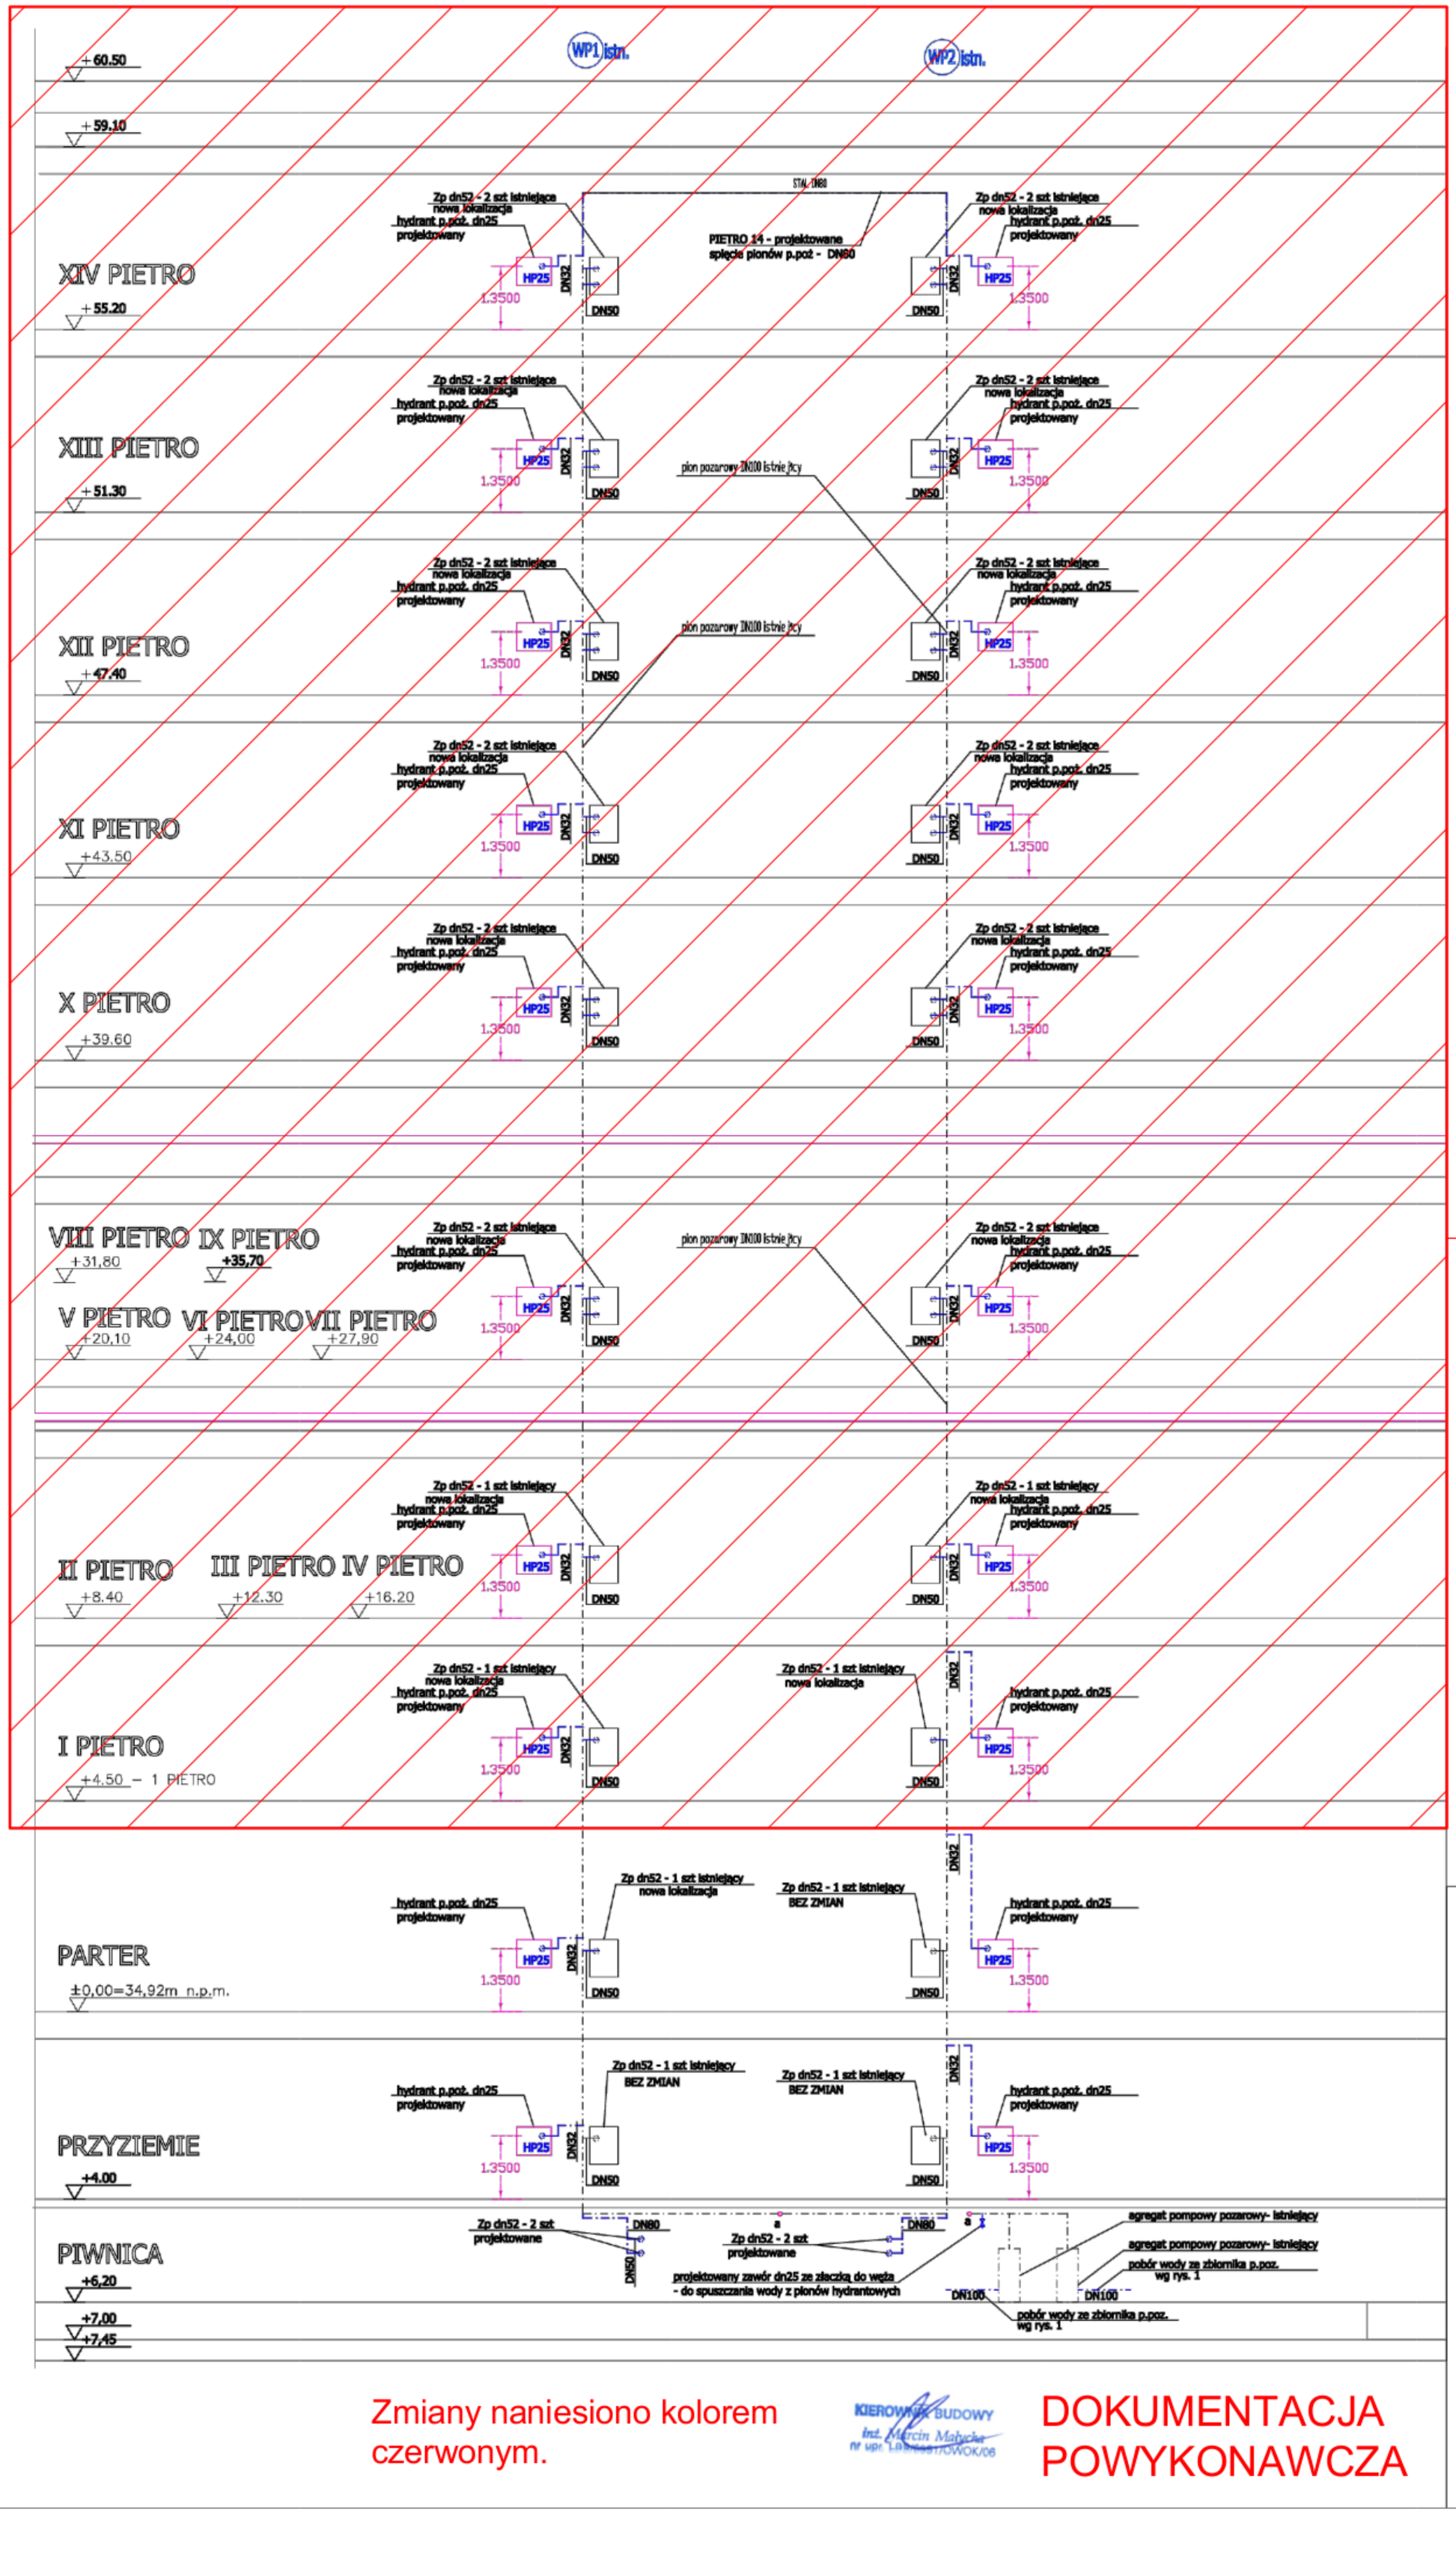

Nie realizowano podczas pierwszego etapu robót

Zmiany naniesiono kolorem czerwonym.

KIEROWNIK BUDOWY
inż. Marcin Małycha
nr upr. LB/0687/POOK/06

DOKUMENTACJA POWYKONAWCZA

PRAWA AUTORSKIE ZASTRZEŻONE
Przedmiotowy projekt / utwór architektoniczny jest chroniony prawem autorskim zgodnie z art. 1 i następne Ustawy o Prawie Autorskim i Prawach Pokrewnych z dn. 4 lutego 1994(DU nr 24 poz. 83 z 23 lutego 1994)

DOMINO
grupa architektoniczna
ul. Mickiewicza 118/5 71-140 Szczecin
tel./fax 091 487 40 70 tel. 091 487 74 19

projekt / obiekt:
PROJEKT ZAMIENNY NR 2
PRZEBUDOWA I ROZBUDOWA BUDYNKU LUBUSKIEGO URZĘDU WOJEWÓDZKIEGO ZWIĄZANA Z JEGO MODERNIZACJĄ WRAZ Z WYBURZENIAMI I ZAGOSPODAROWANIEM TERENU ORAZ NIEZBĘDNYMI ZMIANAMI W ZAKRESIE INFRASTRUKTURY UZBROJENIA TERENU

adres:
Lubuski Urząd Wojewódzki
ul. Jagiellończyka 8
66-400 Gorzów Wielkopolski
dz.nr 370, 371/2, 372, 344, 380/1, 381, 382
obręb 5 Śródmieście Gorzów Wielkopolski

inwestor /adres:
Lubuski Urząd Wojewódzki
ul. Jagiellończyka 8
66-400 Gorzów Wielkopolski

rysunek / temat / treść:
ROZWINIECIE INSTALACJI WODY P.POŻ.

branża: sanitarna
projektant: mgr inż. Katarzyna Dekart upr.nr 66/Sz/94 do projektowania w specjalności instalacji sanitarnych — podpis:

opracowania: — podpis:

sprawdzający: mgr inż. Magdalena Suldennik upr.nr 65/Sz/90 do projektowania w specjalności instalacji i sieci sanitarnych

faza: PROJEKT WYKONAWCZY | branża: SANITARNA | rys. nr: S/9
skala: 1:100 | miejsce i data: Szczecin 15.12.2012r.