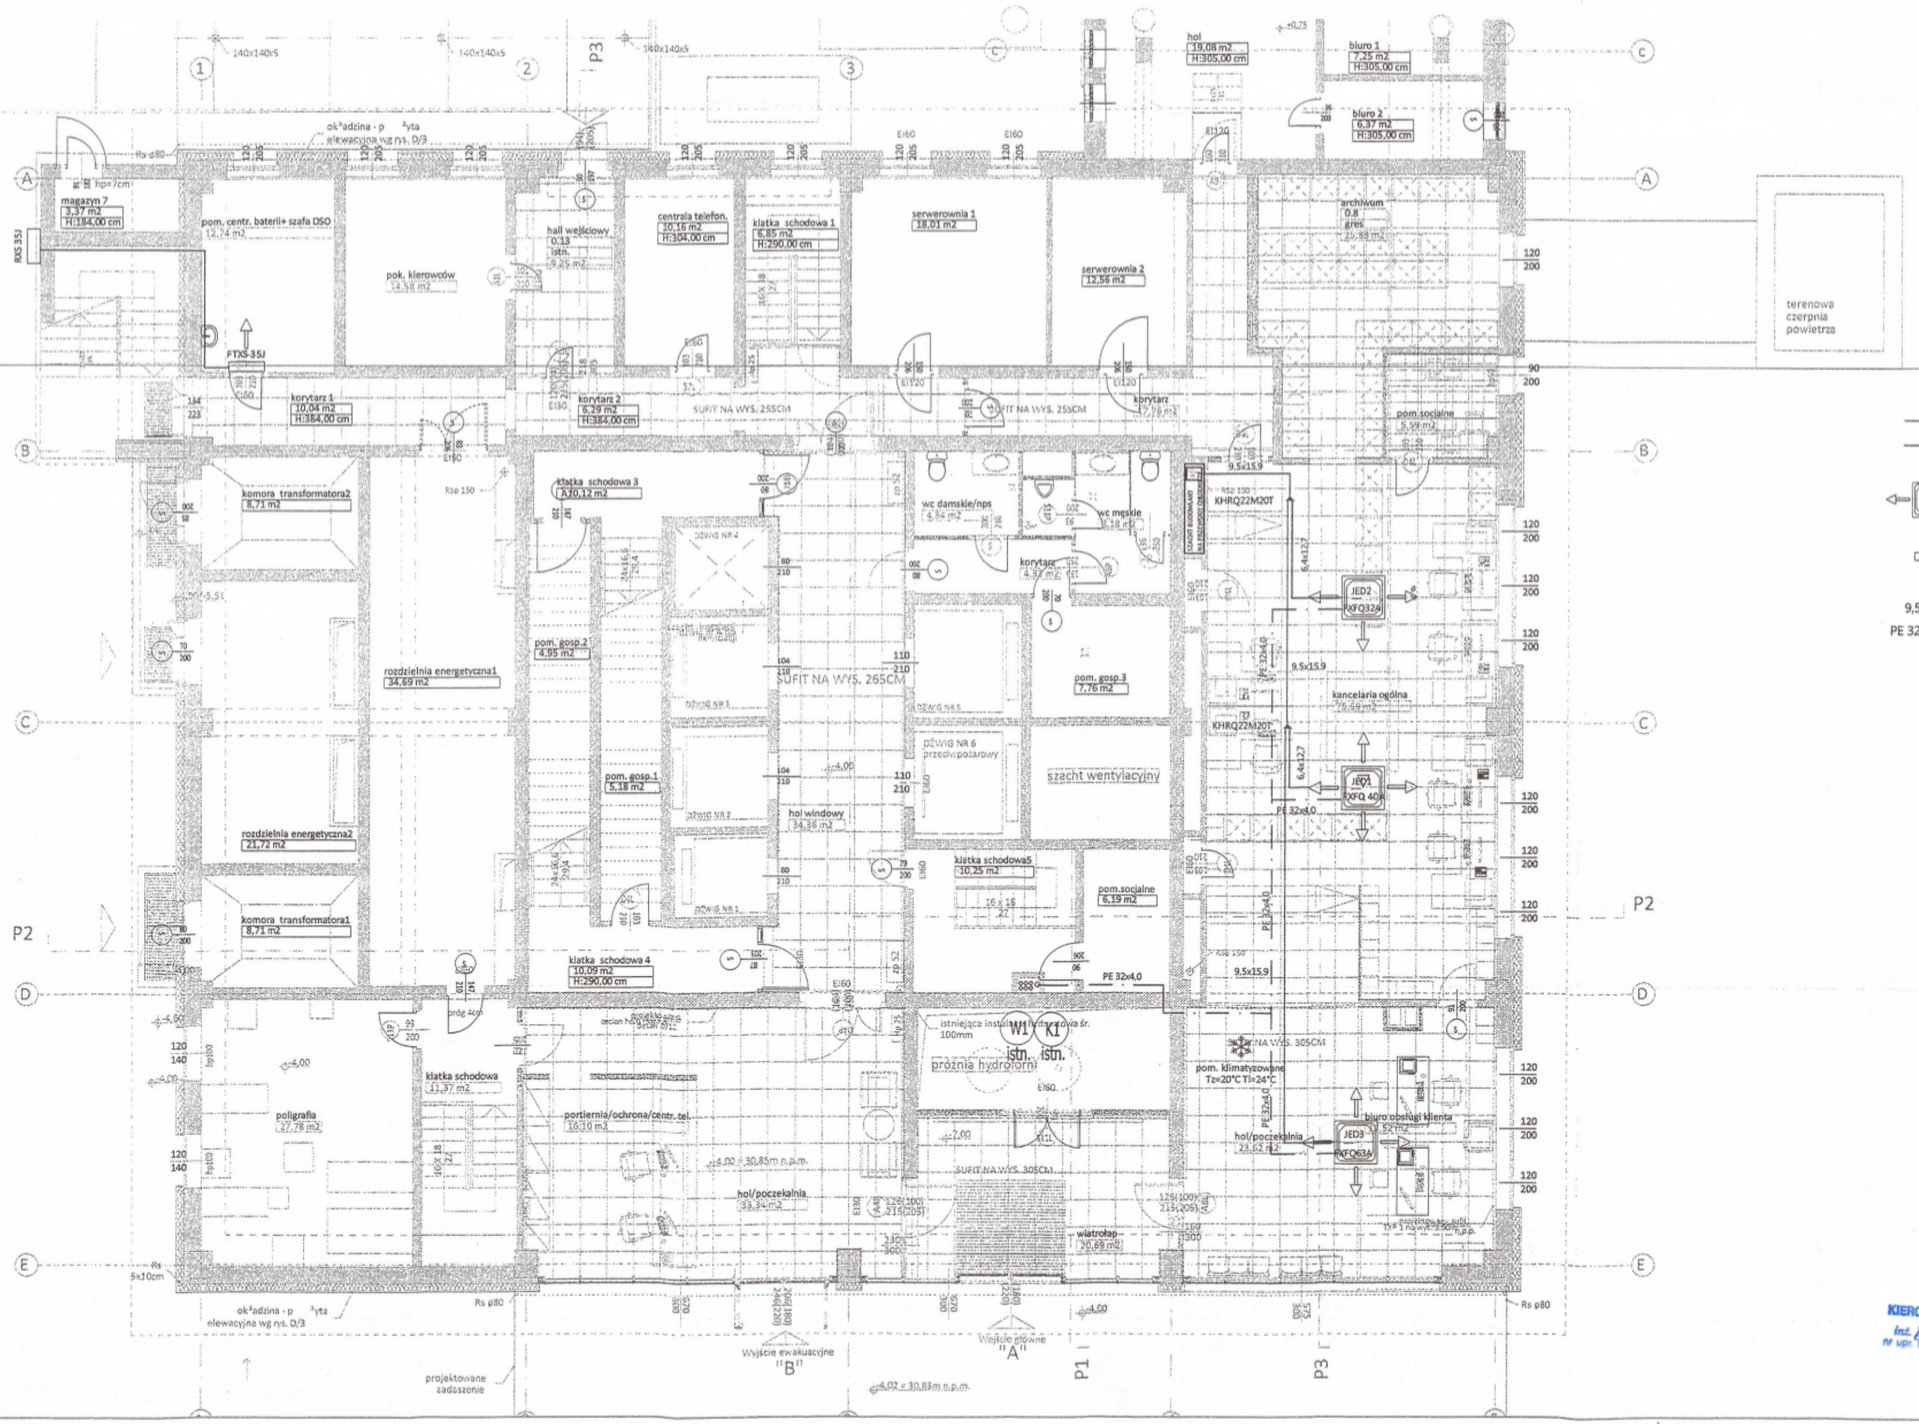

DOKUMENTACJA POWYKONAWCZA

LEGENDA

- INSTALACJA KLIMATYZACJI
- INSTALACJA SKROPLIN
- KLIMATYZATOR SUFITOWY
- KLIMATYZATOR NAŚCIENNY
- 9,5x15,9 ŚREDNICE DO INSTALACJI KLIMATYZACJI
- PE 32x4,0 ŚREDNICE DO INSTALACJI SKROPLIN

PRAWA AUTORSKIE ZASTRZEŻONE
Przedmiotowy projekt / utwór architektoniczny jest chroniony prawem autorskim zgodnie z art. 1 i następne Ustawy o Prawie Autorskim i Prawach Pokrewnych z dn. 4 lutego 1994(DU nr 24 poz. 83 z 23 lutego 1994)

jednostka projektowania:
grupa architektoniczna
DOMINO
ul. Mickiewicza 118/5 71-140 Szczecin
tel./fax 091 487 40 70 tel. 091 487 74 19

projekt / obiekt:
PRZEBUDOWA I ROZBUDOWA BUDYNKU LUBUSKIEGO URZĘDU WOJEWÓDZKIEGO ZWIĄZANA Z JEGO MODERNIZACJĄ - PROJEKT ZAMIENNY NR2
WRAZ Z ZAGOSPODAROWANIEM TERENU ORAZ NIEZBĘDNYMI ZMIANAMI W ZAKRESIE INFRASTRUKTURY UZBROJENIA TERENU

adres:
Lubuski Urząd Wojewódzki
ul. Jagiellończyka 8
66-400 Gorzów Wielkopolski
dz.nr 371/2, 372, 344, 380/1, 381, 382
oraz cz.dz.nr 370, 389 i 613
obręb 5 Śródmieście Gorzów Wielkopolski

inwestor/adres:
Lubuski Urząd Wojewódzki
ul. Jagiellończyka 8
66-400 Gorzów Wielkopolski

rysunek / temat / treszcz:
INSTALACJA KLIMATYZACJI
- RZUT PRZYZIEMIA -

projektant: mgr inż. Krzysztof Gogulski, upr. nr 163/Sz/2002 — podpis:

opracowanie: inż. Agnieszka Saar — podpis: Saar

sprawdzający: mgr inż. Petros Metlerski, upr. nr ZAP/0081/POOS/04 — podpis:

KIEROWNIK BUDOWY
inż. Marcin Małycha
nr upr. LBS/0081/OWOK/06

faza:	branża:	rys. nr:
Projekt Wykonawczy	SANITARNA	WK/21
skala: 1:100	miejsce i data: Szczecin 15.1 2.2012 r.	