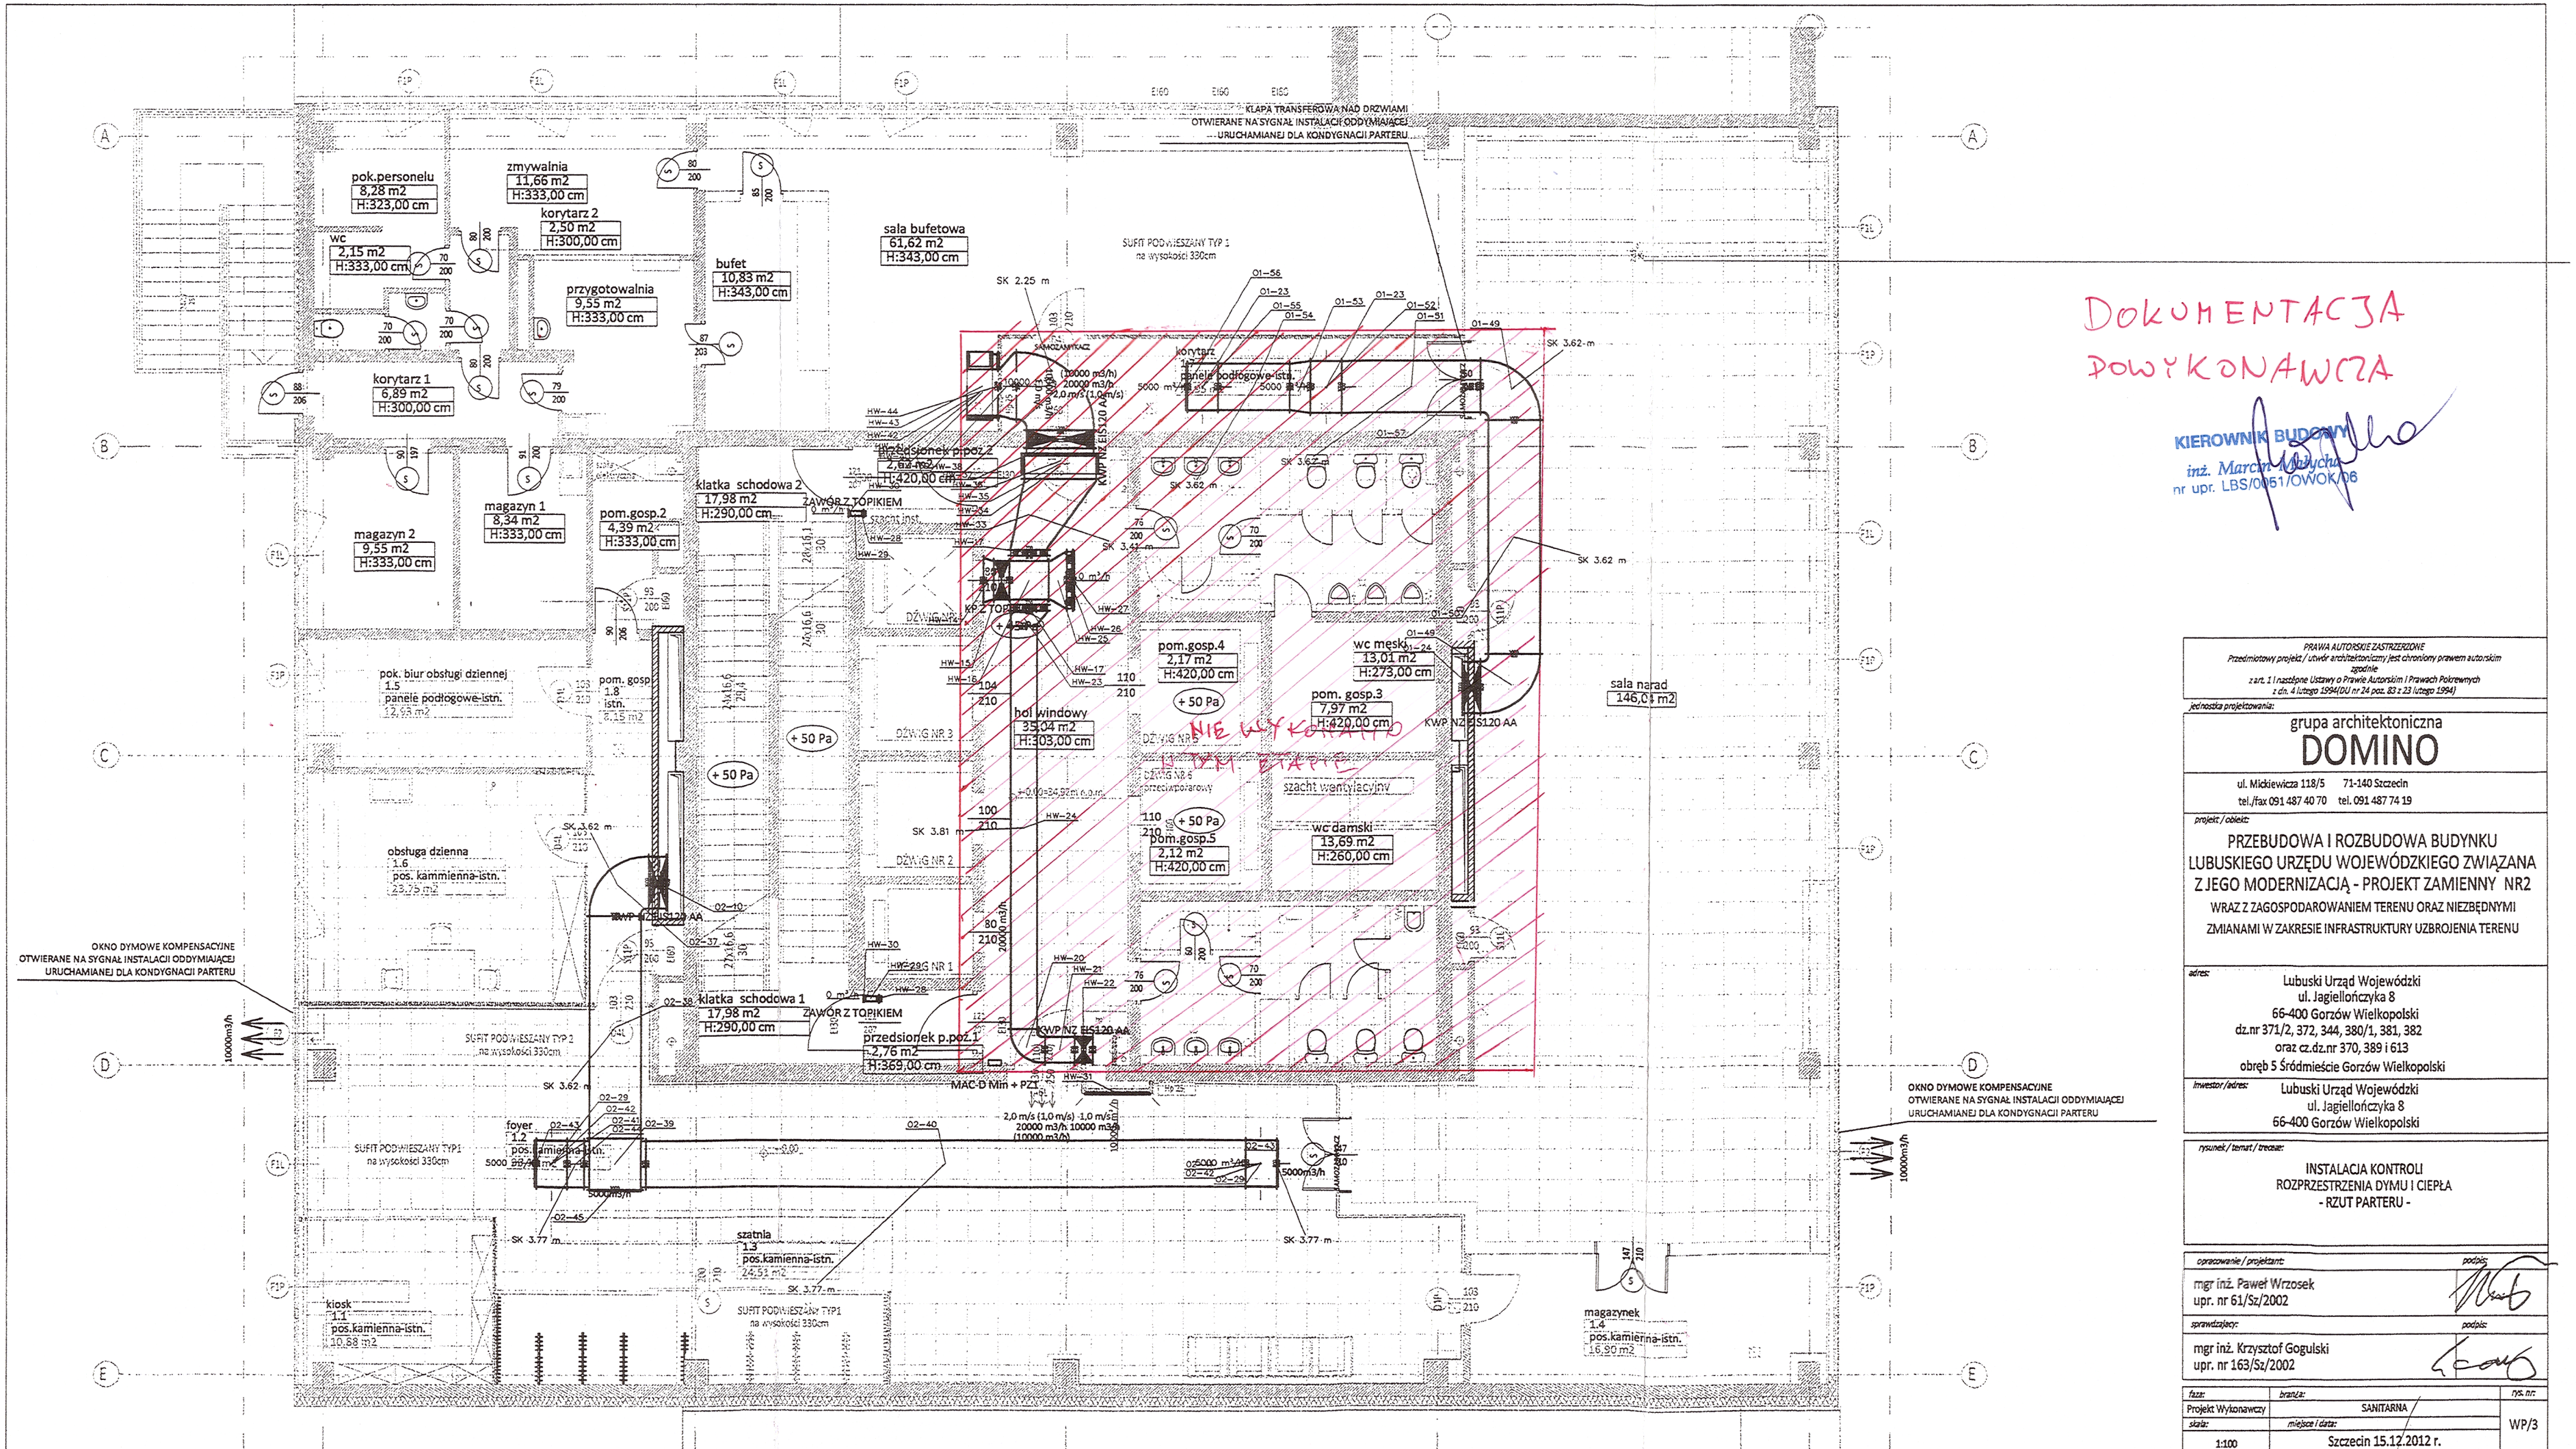

DOKUMENTACJA POWYKONAWCZA

KIEROWNIK BUDOWY
inż. Marcin Wołucha
nr upr. LBS/0061/OWOK/06

PRAWA AUTORSKIE ZASTRZEŻONE
Przedmiotowy projekt / utwór architektoniczny jest chroniony prawem autorskim zgodnie z art. 1 i następne Ustawy o Prawie Autorskim i Prawach Pokrewnych z dn. 4 lutego 1994(DU nr 24 poz. 83 z 23 lutego 1994)

jednostka projektowania:

grupa architektoniczna
DOMINO

ul. Mickiewicza 118/5 71-140 Szczecin
tel./fax 091 487 40 70 tel. 091 487 74 19

projekt / obiekt:

PRZEBUDOWA I ROZBUDOWA BUDYNKU LUBUSKIEGO URZĘDU WOJEWÓDZKIEGO ZWIĄZANA Z JEGO MODERNIZACJĄ - PROJEKT ZAMIENNY NR2

WRAZ Z ZAGOSPODAROWANIEM TERENU ORAZ NIEZBĘDNYMI ZMIANAMI W ZAKRESIE INFRASTRUKTURY UZBROJENIA TERENU

adres:
Lubuski Urząd Wojewódzki
ul. Jagiellończyka 8
66-400 Gorzów Wielkopolski
dz.nr 371/2, 372, 344, 380/1, 381, 382
oraz cz.dz.nr 370, 389 i 613
obręb 5 Śródmieście Gorzów Wielkopolski

inwestor/adres:
Lubuski Urząd Wojewódzki
ul. Jagiellończyka 8
66-400 Gorzów Wielkopolski

rysunek / temat / treść:

INSTALACJA KONTROLI ROZPRZESTRZENIA DYMU I CIEPŁA - RZUT PARTERU -

opracowanie / projektant: podpis:
mgr inż. Paweł Wrzosek
upr. nr 61/Sz/2002

sprawdzający: podpis:
mgr inż. Krzysztof Gogulski
upr. nr 163/Sz/2002

faza:	branża:	rys. nr:
Projekt Wykonawczy	SANITARNA	WP/3
skala:	miejsce i data:	
1:100	Szczecin 15.12.2012 r.	