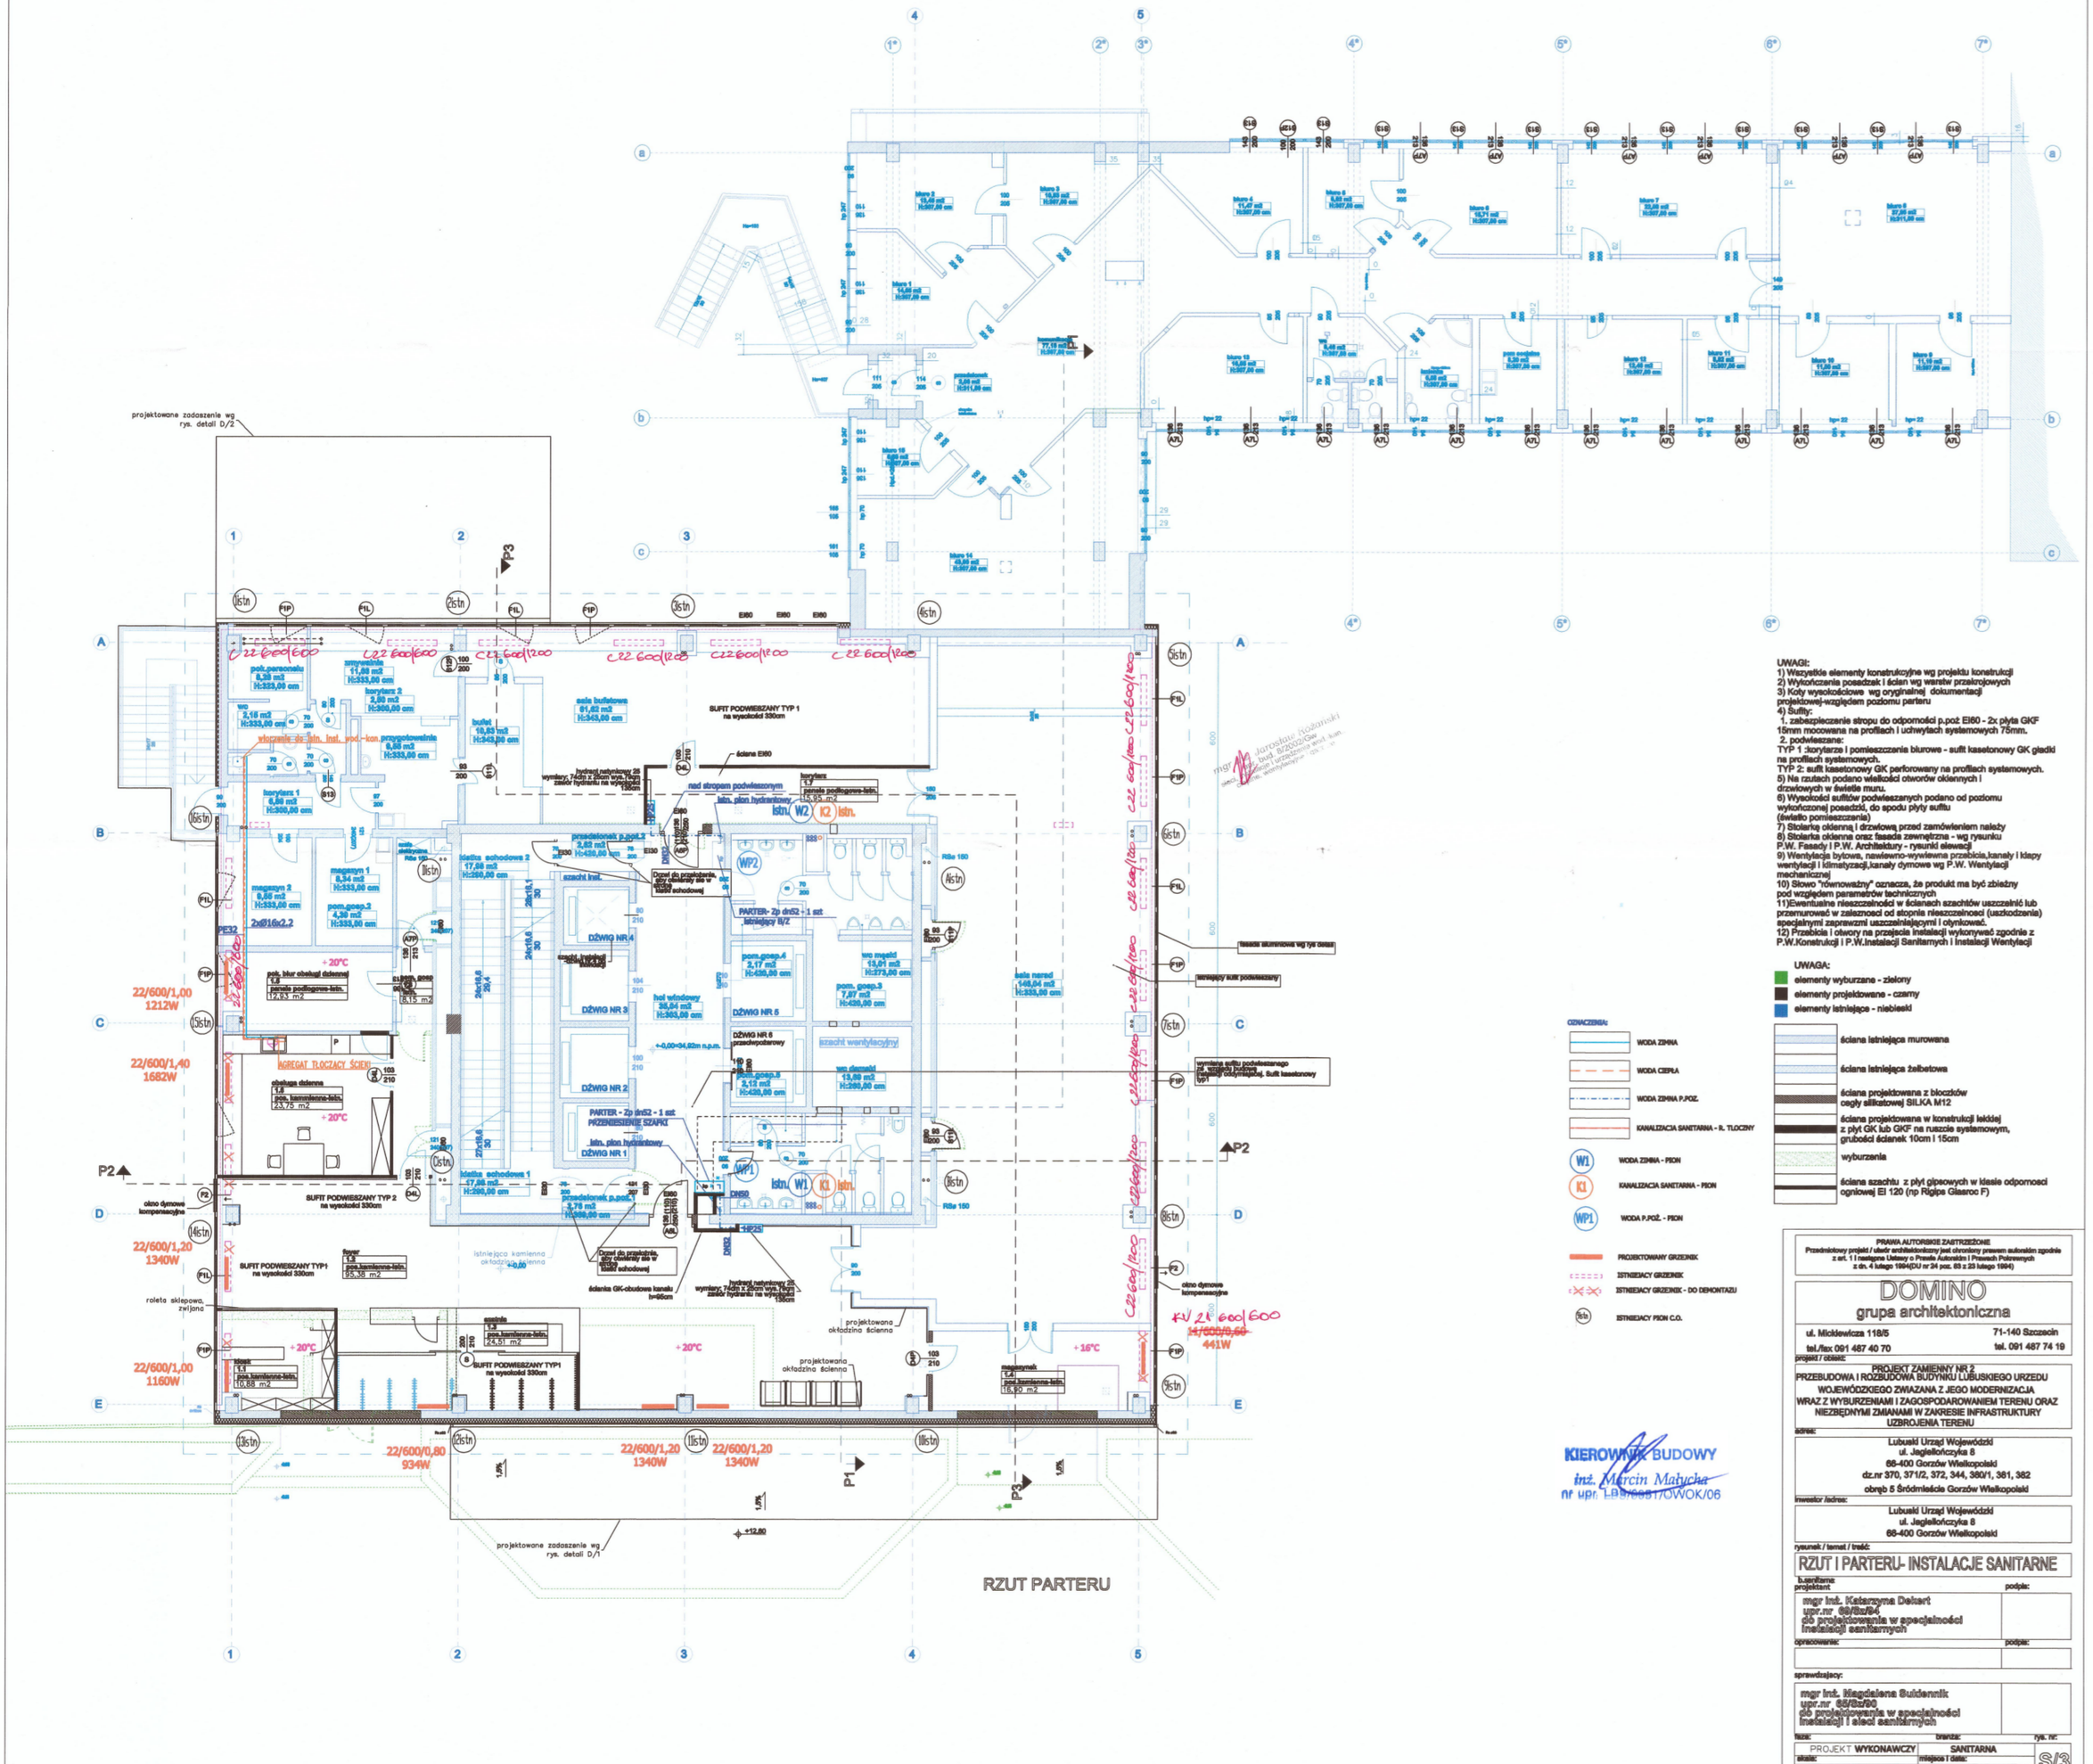

UWAGI:
1) Wszystkie elementy konstrukcyjne wg projektu konstrukcji
2) Wykończenia posadzek i ścian wg warstw przekrojowych
3) Koty wysokościowe wg oryginalnej dokumentacji projektowej-względem poziomu parteru
4) Sufity:
1. zabezpieczenie stropu do odporności p.poż EI60 - 2x płyta GKF 15mm mocowana na profilach i uchwytach systemowych 75mm.
2. podwieszane:
TYP 1 :korytarze i pomieszczenia biurowe - sufit kasetonowy GK gładki na profilach systemowych.
TYP 2: sufit kasetonowy GK perforowany na profilach systemowych.
5) Na rzutach podano wielkości otworów okiennych i drzwiowych w świetle muru.
6) Wysokości sufitów podwieszanych podano od poziomu wykończonej posadzki, do spodu płyty sufitu (światło pomieszczenia)
7) Stolarkę okienną i drzwiową przed zamówieniem należy
8) Stolarka okienna oraz fasada zewnętrzna - wg ryeunku P.W. Fasady i P.W. Architektury - ryeunki elewacji
9) Wentylacja bytowa, nawiewno-wywiewna przebicia,kanały i klapy wentylacji i klimatyzacji,kanały dymowe wg P.W. Wentylacji mechanicznej
10) Słowo "równoważny" oznacza, że produkt ma być zbieżny pod względem parametrów technicznych
11)Ewentualne nieszczelności w ścianach szachtów uszczelnić lub przemurować w zależności od stopnia nieszczelności (uszkodzenia) specjalnymi zaprawami uszczelniającymi i otynkować.
12) Przebicia i otwory na przejścia instalacji wykonywać zgodnie z P.W.Konstrukcji i P.W.Instalacji Sanitarnych i Instalacji Wentylacji

UWAGA:
- elementy wyburzane - zielony
- elementy projektowane - czarny
- elementy istniejące - niebieski

OZNACZENIA:
- WODA ZIMNA
- WODA CIEPŁA
- WODA ZIMNA P.POŻ.
- KANALIZACJA SANITARNA - R. TŁOCZONY
- W1 WODA ZIMNA - PION
- K1 KANALIZACJA SANITARNA - PION
- WP1 WODA P.POŻ. - PION
- PROJEKTOWANY GRZEJNIK
- ISTNIEJĄCY GRZEJNIK
- ISTNIEJĄCY GRZEJNIK - DO DEMONTAŻU
- istn. ISTNIEJĄCY PION C.O.

- ściana istniejąca murowana
- ściana istniejąca żelbetowa
- ściana projektowana z bloczków cegły silikatowej SILKA M12
- ściana projektowana w konstrukcji lekkiej z płyt GK lub GKF na rusztcie systemowym, grubości ścianek 10cm i 15cm
- wyburzenia
- ściana szachtu z płyt gipsowych w klasie odporności ogniowej EI 120 (np Rigips Glasroc F)

PRAWA AUTORSKIE ZASTRZEŻONE
Przedmiotowy projekt i układ architektoniczny jest chroniony prawem autorskim zgodnie z art. 1 i następne Ustawy o Prawie Autorskim i Prawach Pokrewnych z dn. 4 lutego 1994r.(DU nr 24 poz. 83 z 23 lutego 1994)

DOMINO
grupa architektoniczna
ul. Mickiewicza 118/5 71-140 Szczecin
tel./fax 091 487 40 70 tel. 091 487 74 19

projekt / obiekt:
PROJEKT ZAMIENNY NR 2
PRZEBUDOWA I ROZBUDOWA BUDYNKU LUBUSKIEGO URZĘDU WOJEWÓDZKIEGO ZWIĄZANA Z JEGO MODERNIZACJA WRAZ Z WYBURZENIAMI I ZAGOSPODAROWANIEM TERENU ORAZ NIEZBĘDNYMI ZMIANAMI W ZAKRESIE INFRASTRUKTURY UZBROJENIA TERENU

adres:
Lubuski Urząd Wojewódzki
ul. Jagiellończyka 8
66-400 Gorzów Wielkopolski
dz.nr 370, 371/2, 372, 344, 380/1, 381, 382
obręb 5 Śródmieście Gorzów Wielkopolski

inwestor /adres:
Lubuski Urząd Wojewódzki
ul. Jagiellończyka 8
66-400 Gorzów Wielkopolski

KIEROWNIK BUDOWY
inż. Marcin Małycha
nr upr. LB/0681/POOK/06

ryeunek / temat / treść:
RZUT I PARTERU- INSTALACJE SANITARNE

b.sanitarna projektant: mgr inż. Katarzyna Dekart upr.nr 69/Sz/94 do projektowania w specjalności instalacji sanitarnych — podpis:
opracowano: — podpis:
sprawdzający: mgr inż. Magdalena Suidennik upr.nr 68/Sz/90 do projektowania w specjalności instalacji i sieci sanitarnych

faza: PROJEKT WYKONAWCZY | branża: SANITARNA | rys. nr: S/3
skala: 1:100 | miejsce i data: Szczecin 15.12.2012r.